


管理棟

渡廊下

旧別荘棟

平成 20 年度 都市計画公園整備事業		11 号
舞子公園 旧武旗邸移築復元工事		
神戸市垂水区舞子町		107 号
1 階平面図		
縮尺 1 : 100		
兵庫 県		

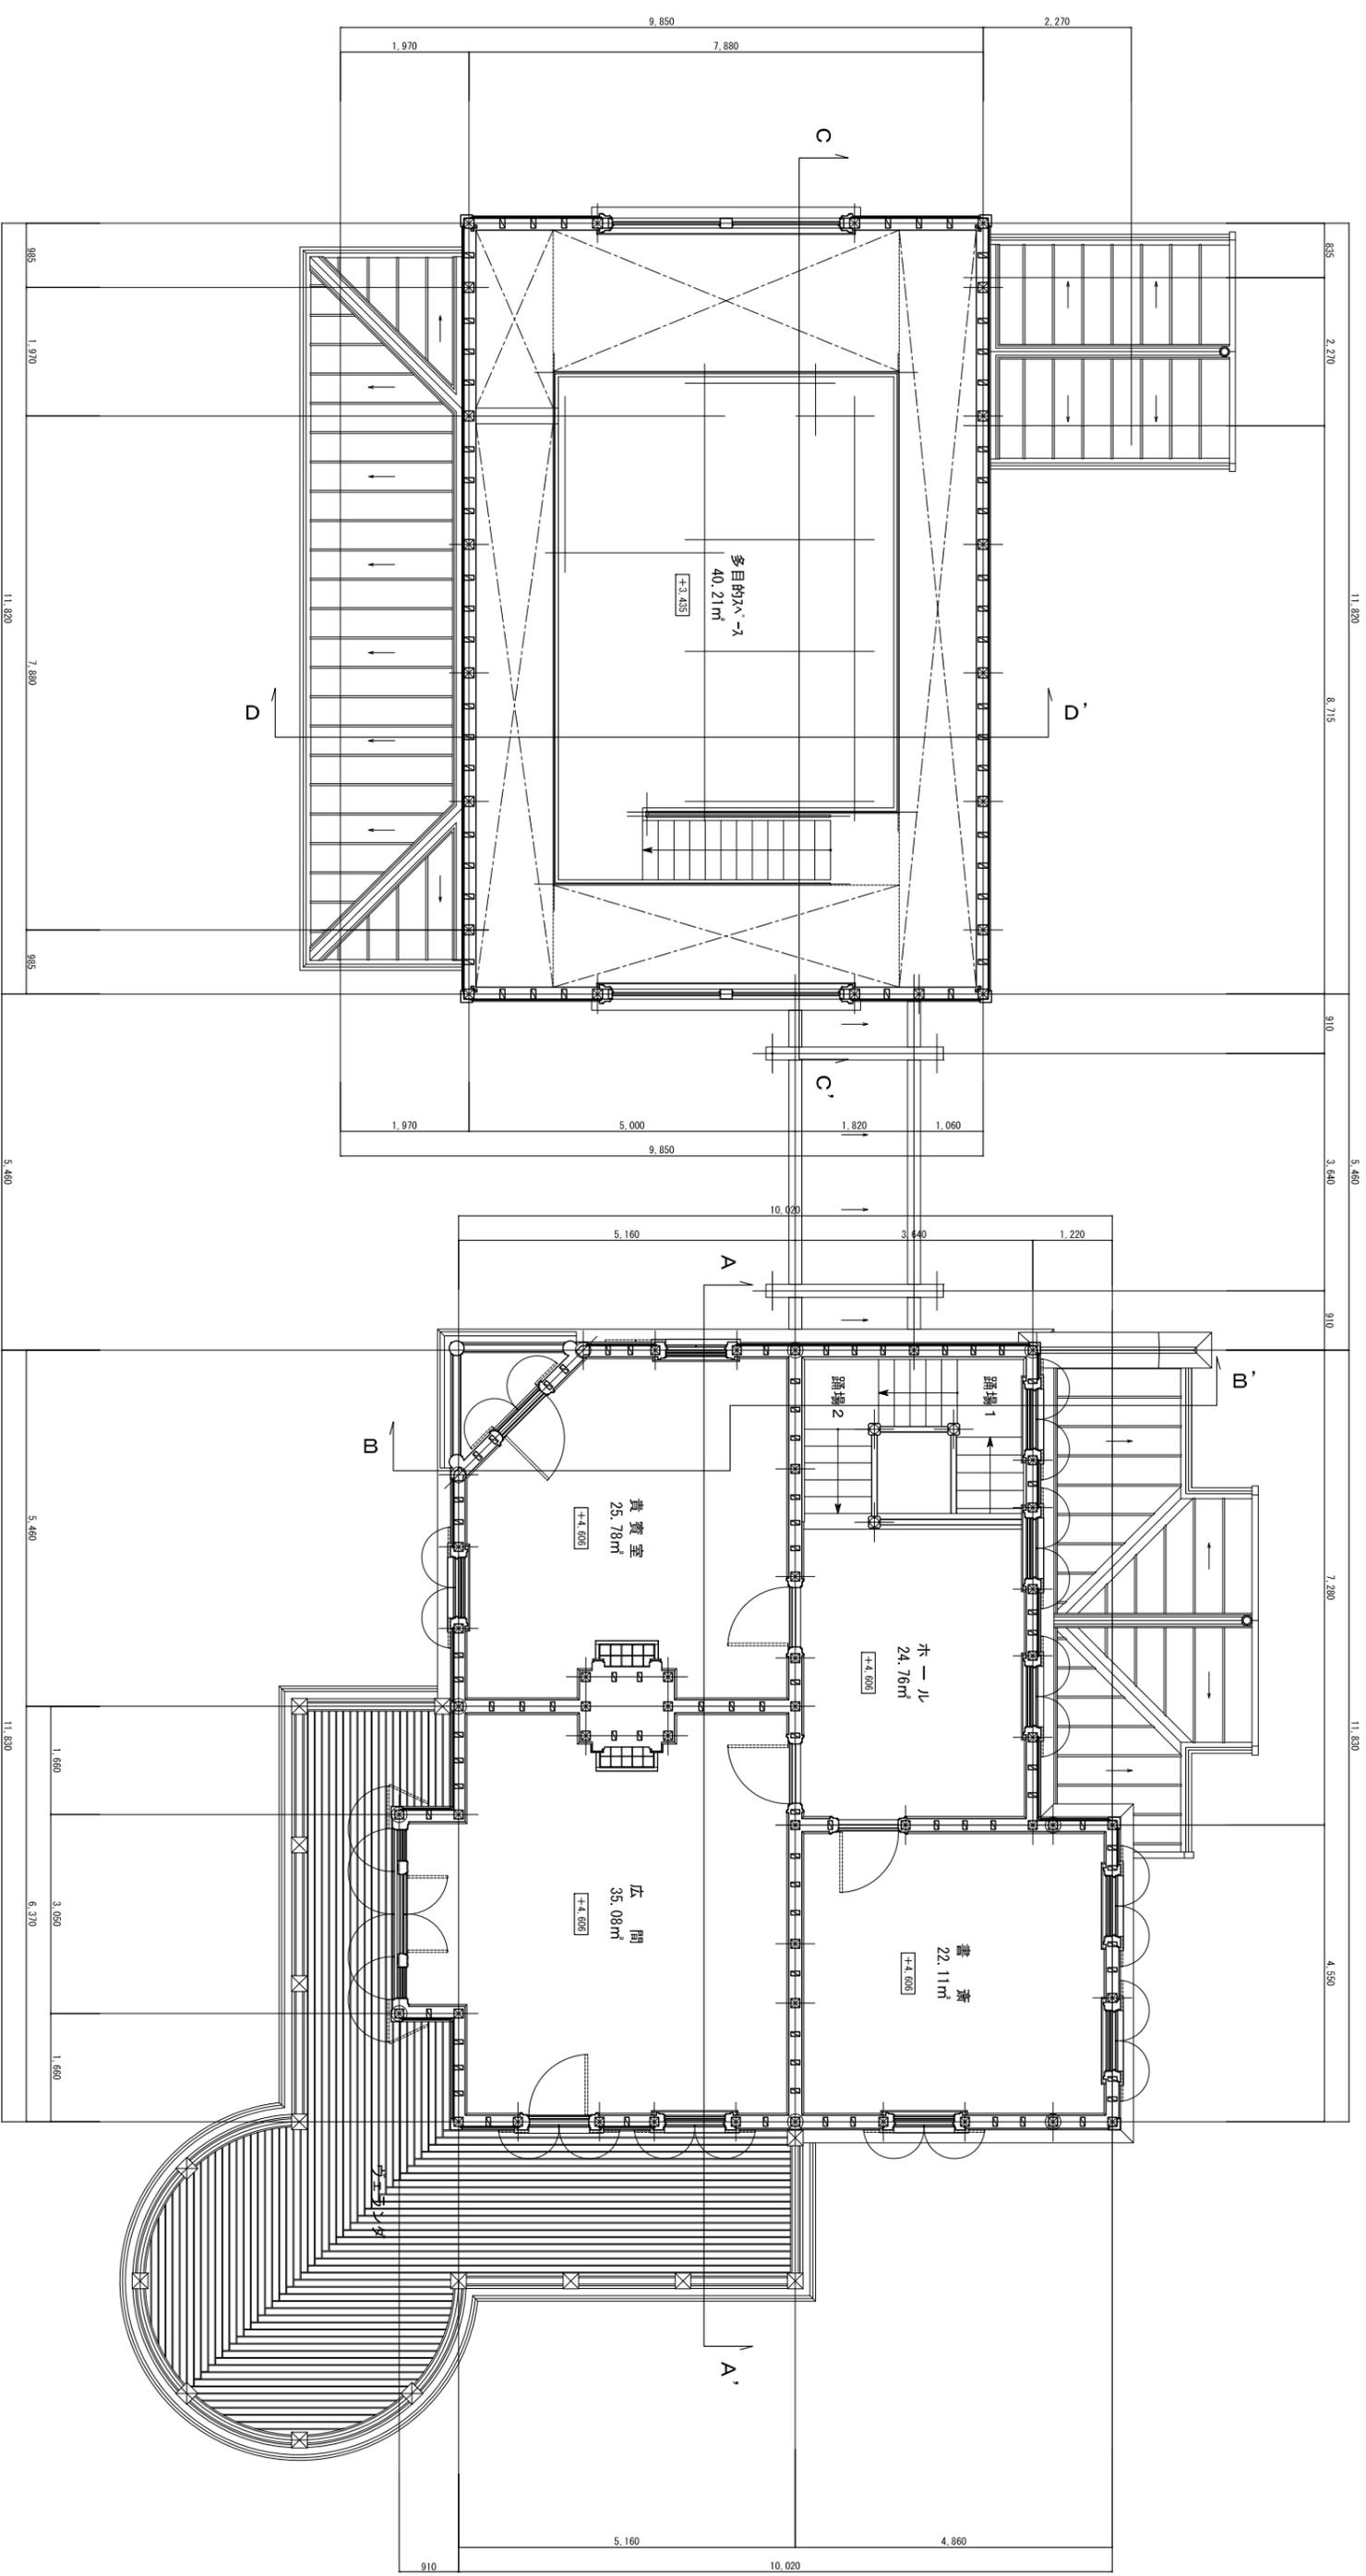


管理棟

渡廊下

旧別荘棟

平成 20 年度		都市計画公園整備事業	
神戸市垂水区舞子町		2 階平面図	
縮尺 1 : 100		12 / 107	
兵庫県			

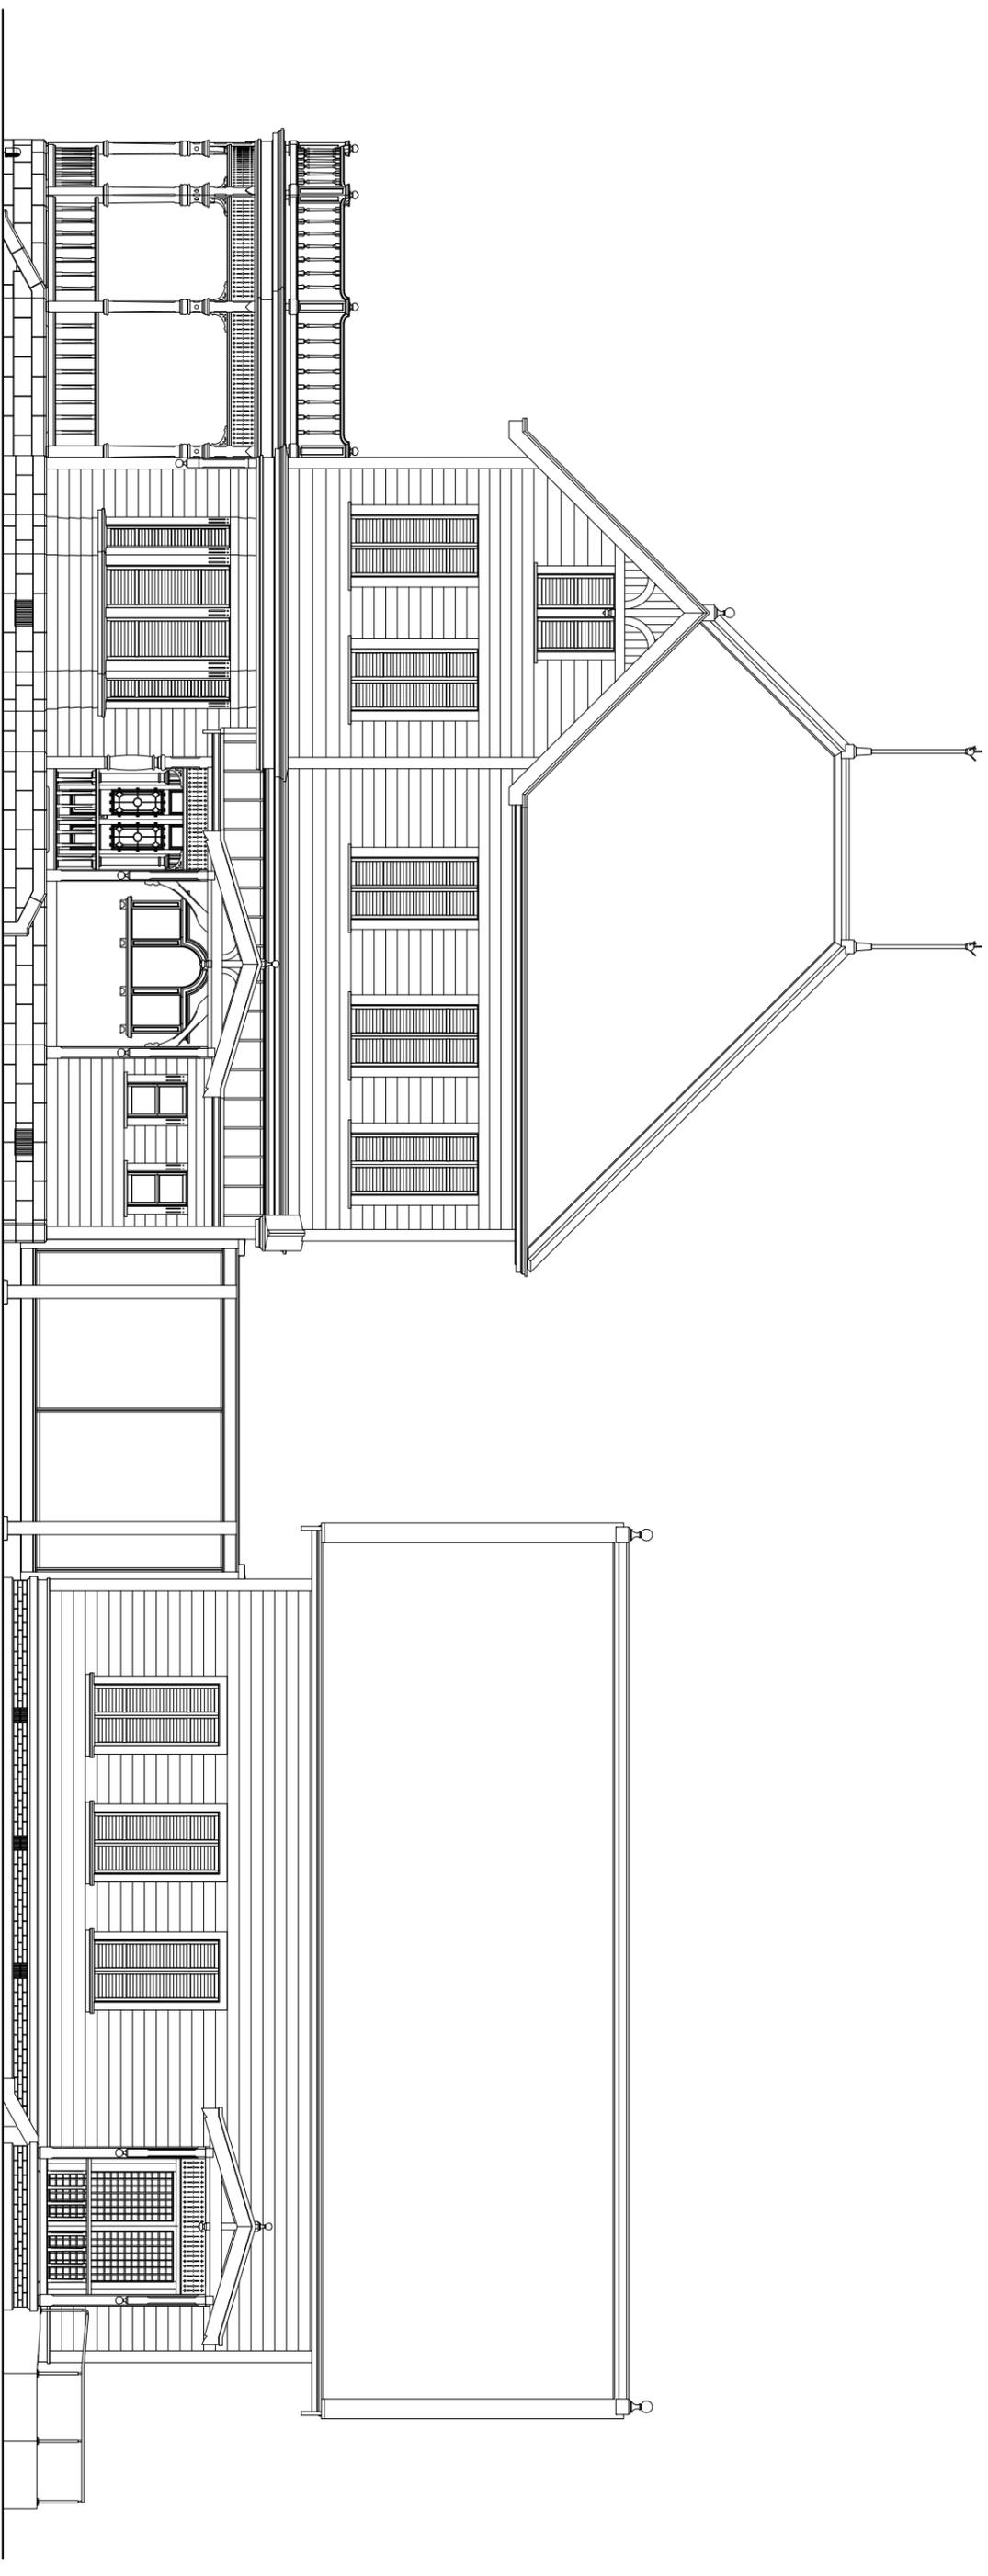


旧別荘棟


渡廊下

管理棟

平成 20 年度 都市計画公園整備事業		13 / 107
舞子公園 旧武蔵邸移築復元工事		
神戸市垂水区舞子町		
北立面図		
縮尺	1 : 100	
兵庫県		

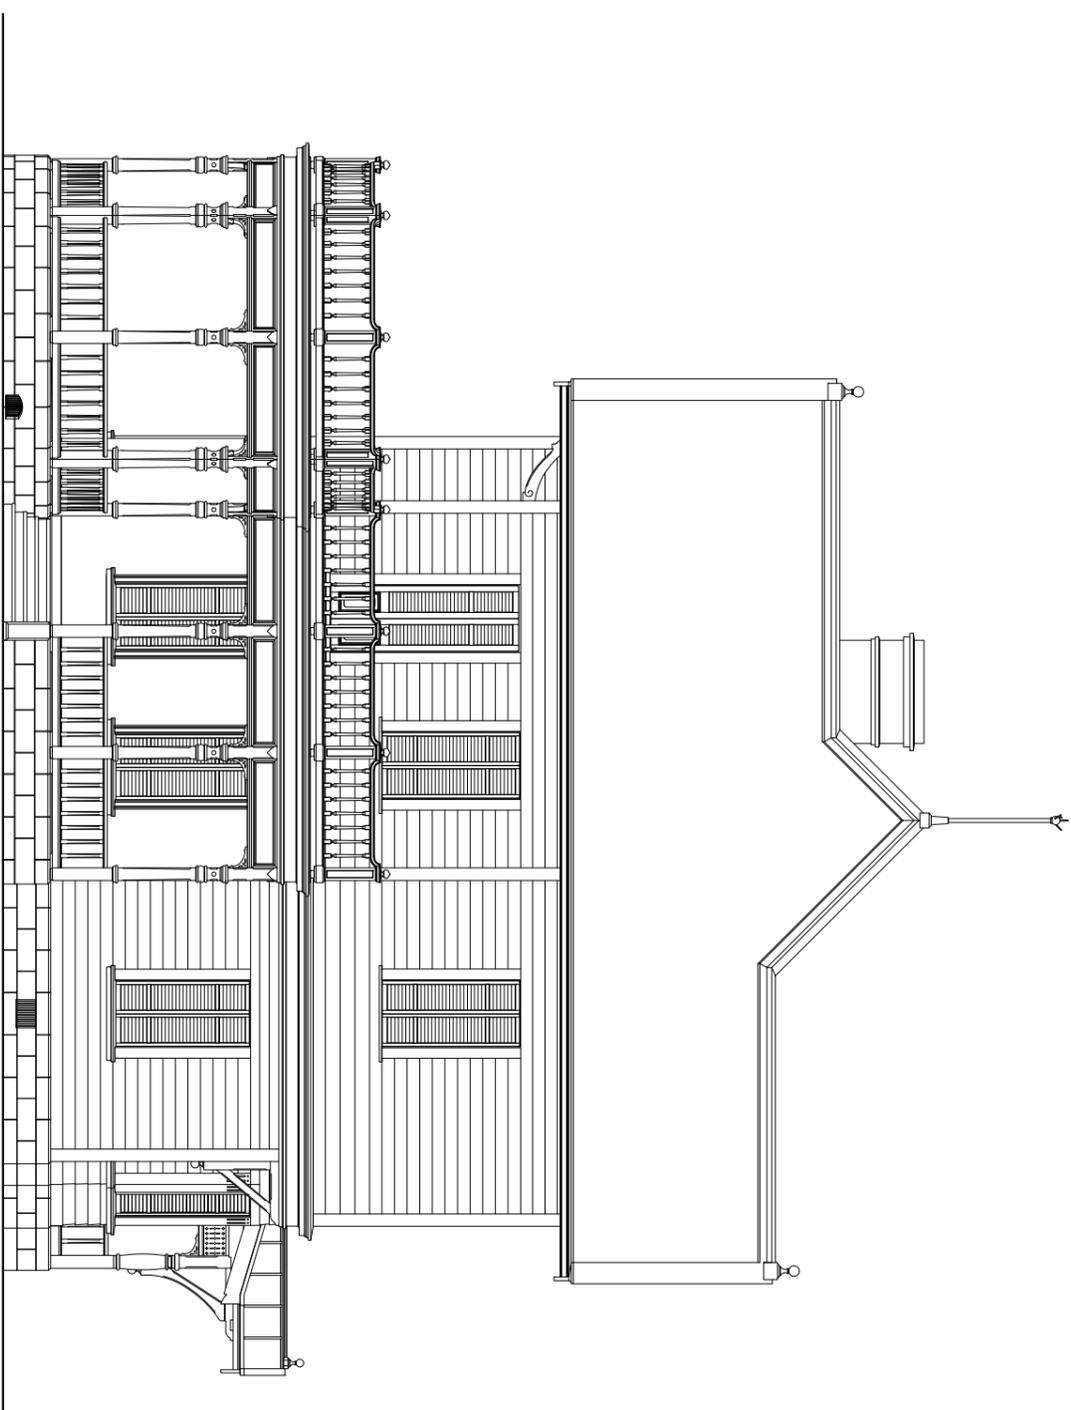

平成 20 年度		都市計画公園整備事業	
第 1 号		神戸市垂水区東舞子町	
舞子公園		旧武庫野移築復元工事	
神戸市垂水区東舞子町		旧別荘棟 東立面図	
縮尺 1 : 100		14 / 107	
兵 庫 県			

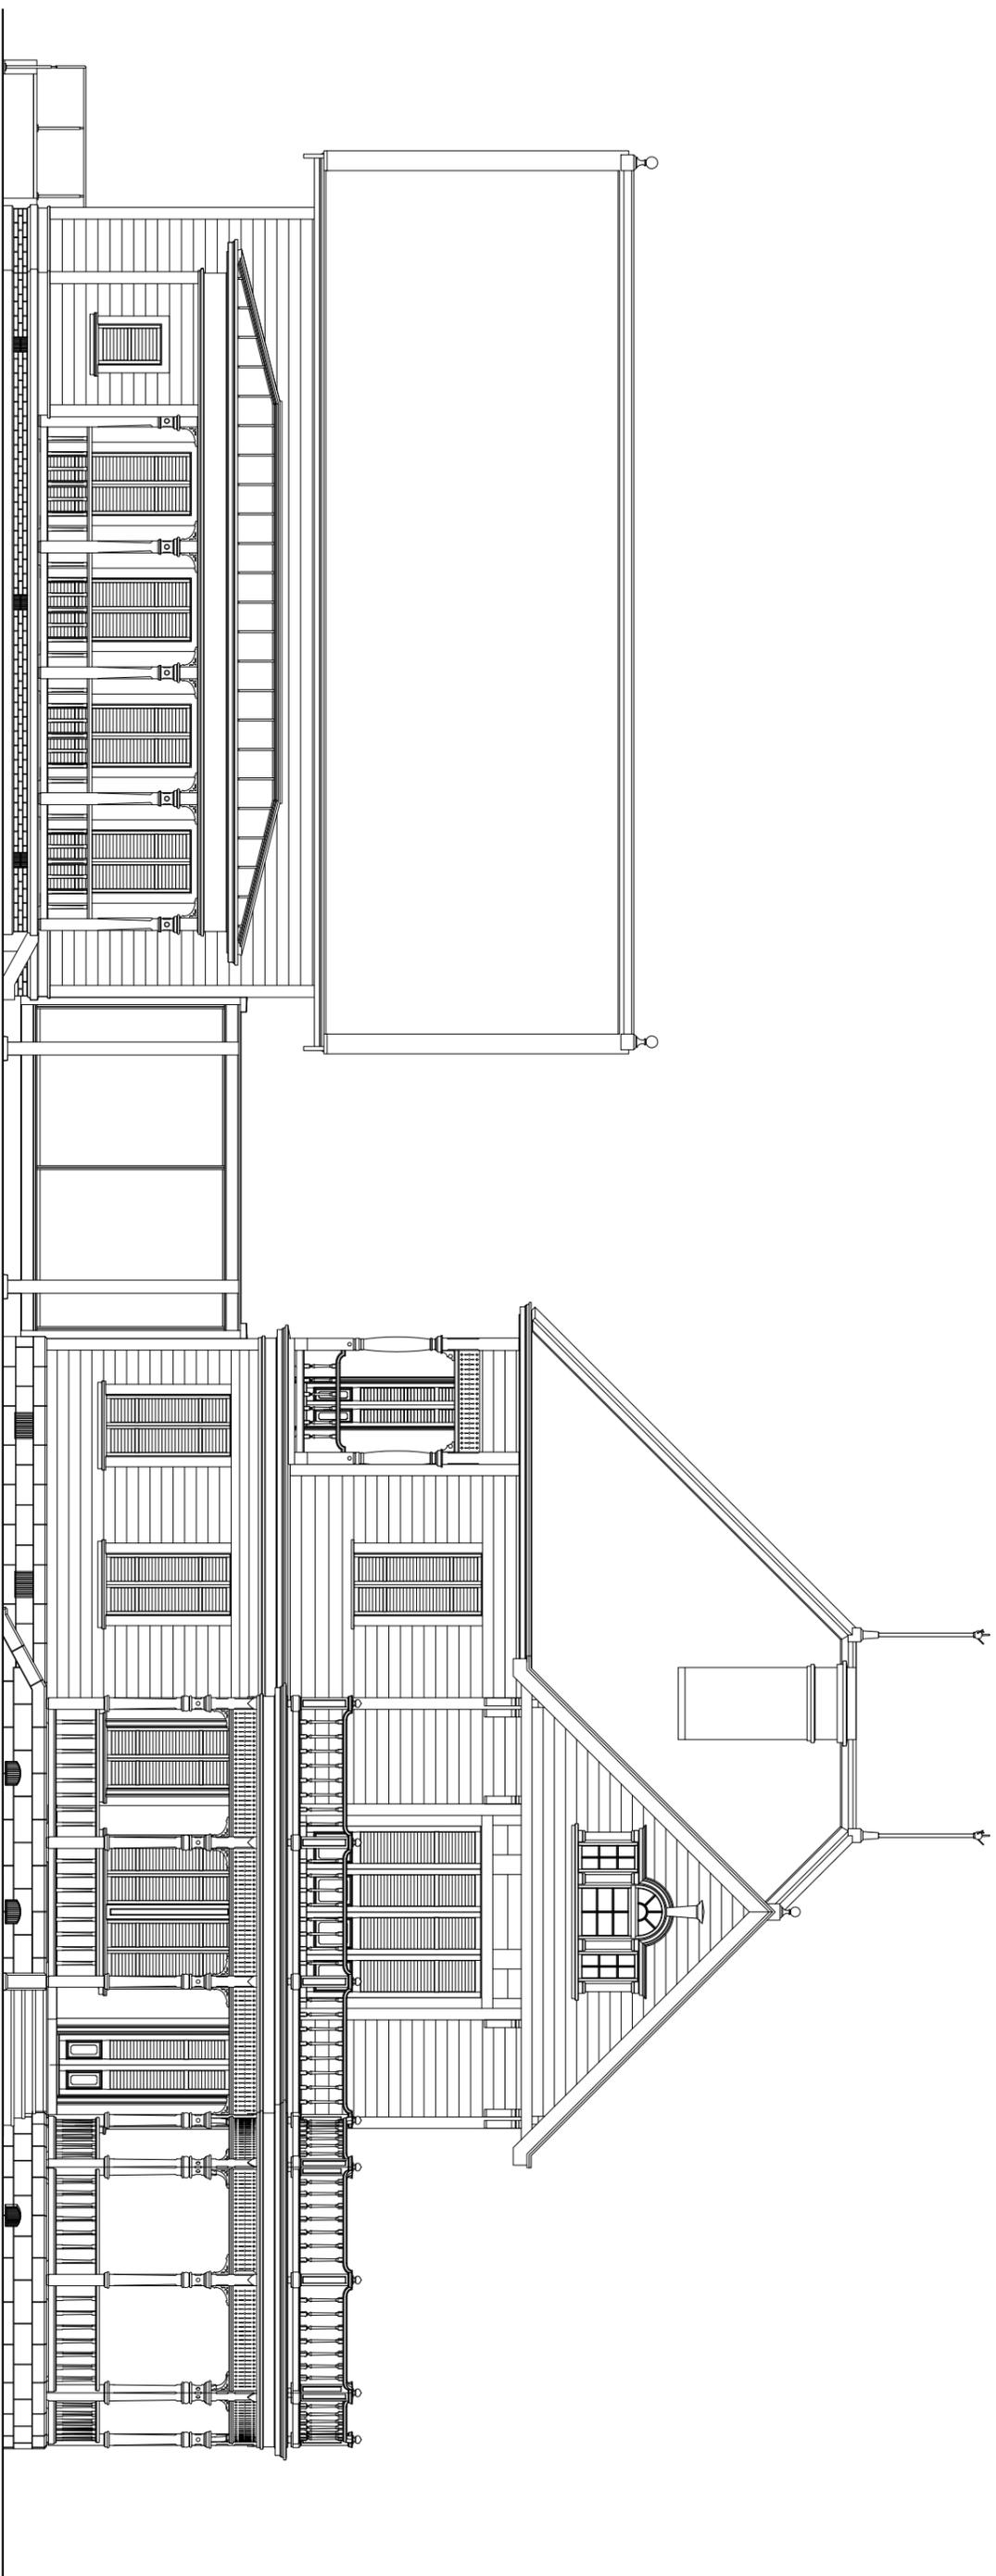


管理棟


渡廊下

旧別荘棟

平成 20 年度		都市計画公園整備事業	
事業		神戸市垂水区舞子町	
舞子公園		旧武庫野移築復元工事	
南立面図		15	107
縮尺 1 : 100		15/107	
兵庫県			


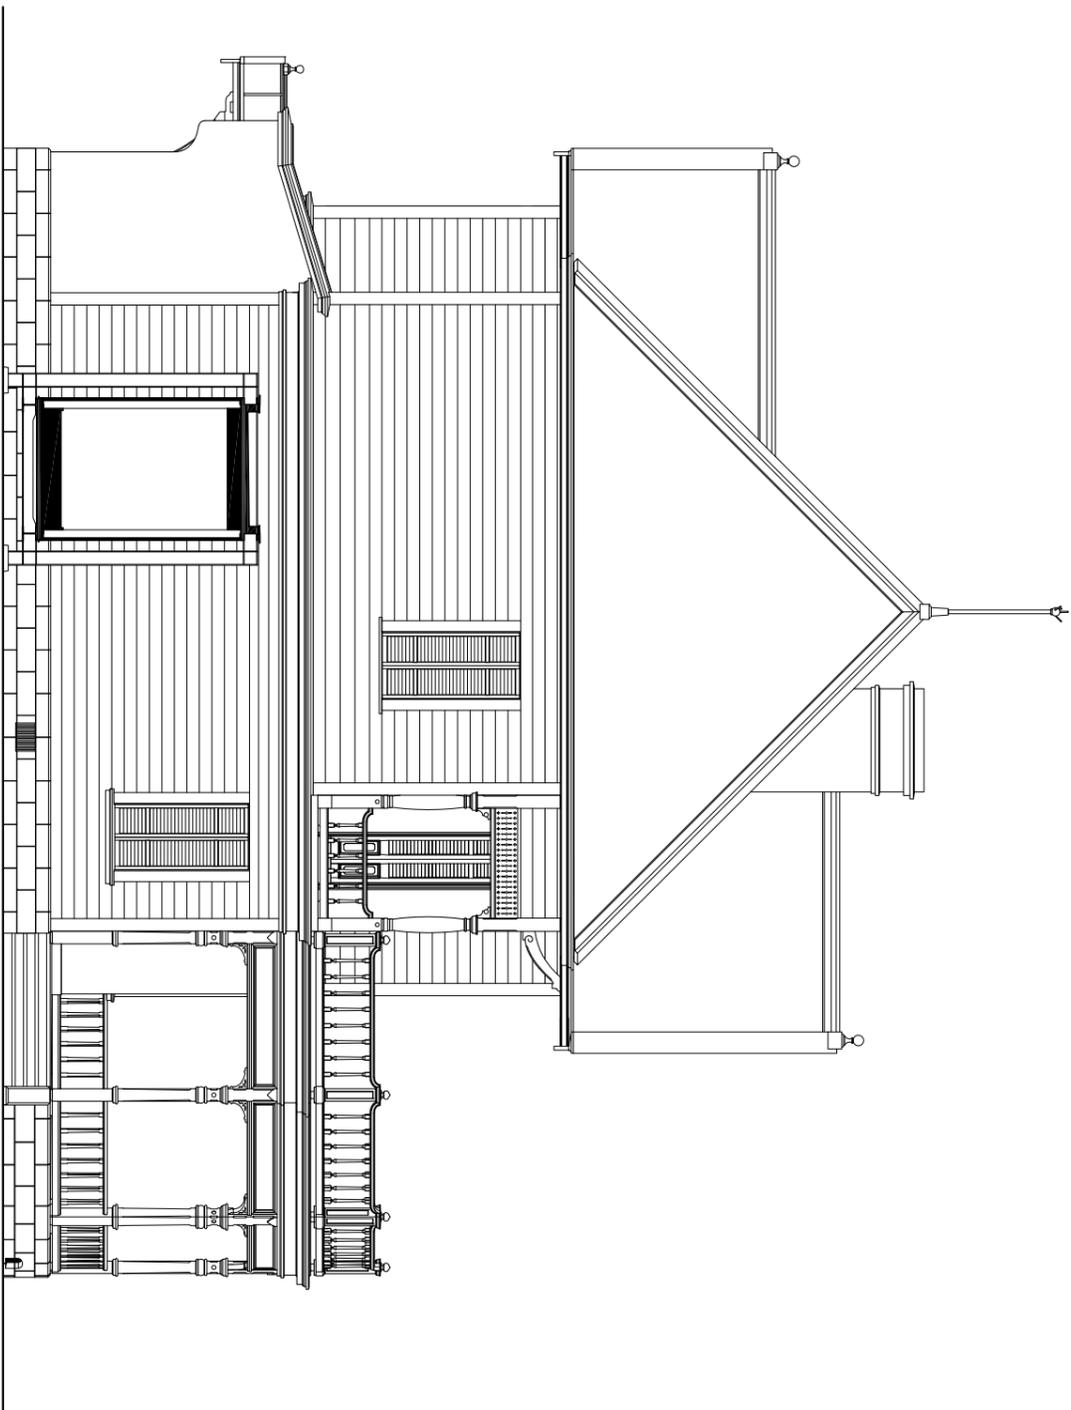


平成 20 年度		都市計画公園整備事業	
第 1 号		舞子公園 旧武蔵邸移築復元工事	
神戸市垂水区舞子町			
旧別荘棟	西立面図	16	第 107 号
縮尺	1 : 100		
兵庫 県			

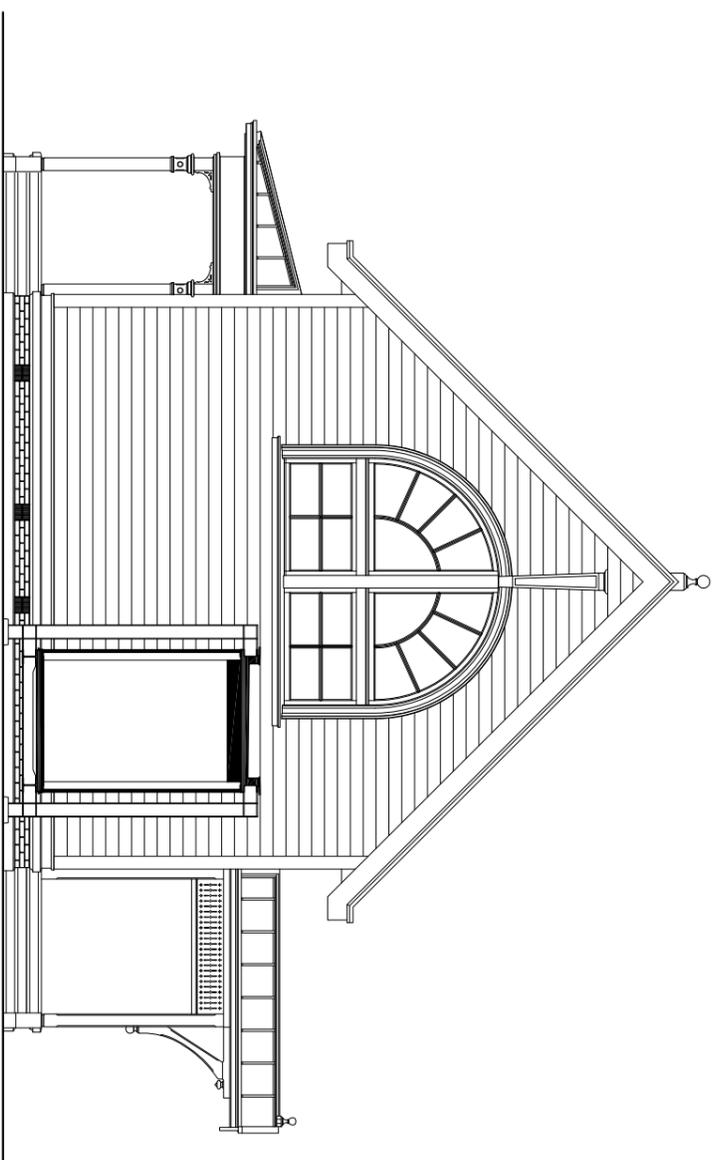




平成 20 年度	都市計画公園整備事業
事業	舞子公園 旧武蔵邸移築復元工事
神戸市垂水区舞子町	
管理棟 東立面図	17
縮尺 1 : 100	107
兵庫 県	

改修

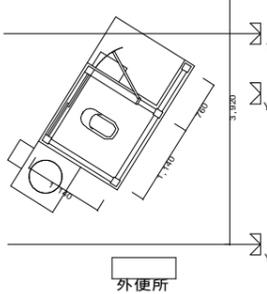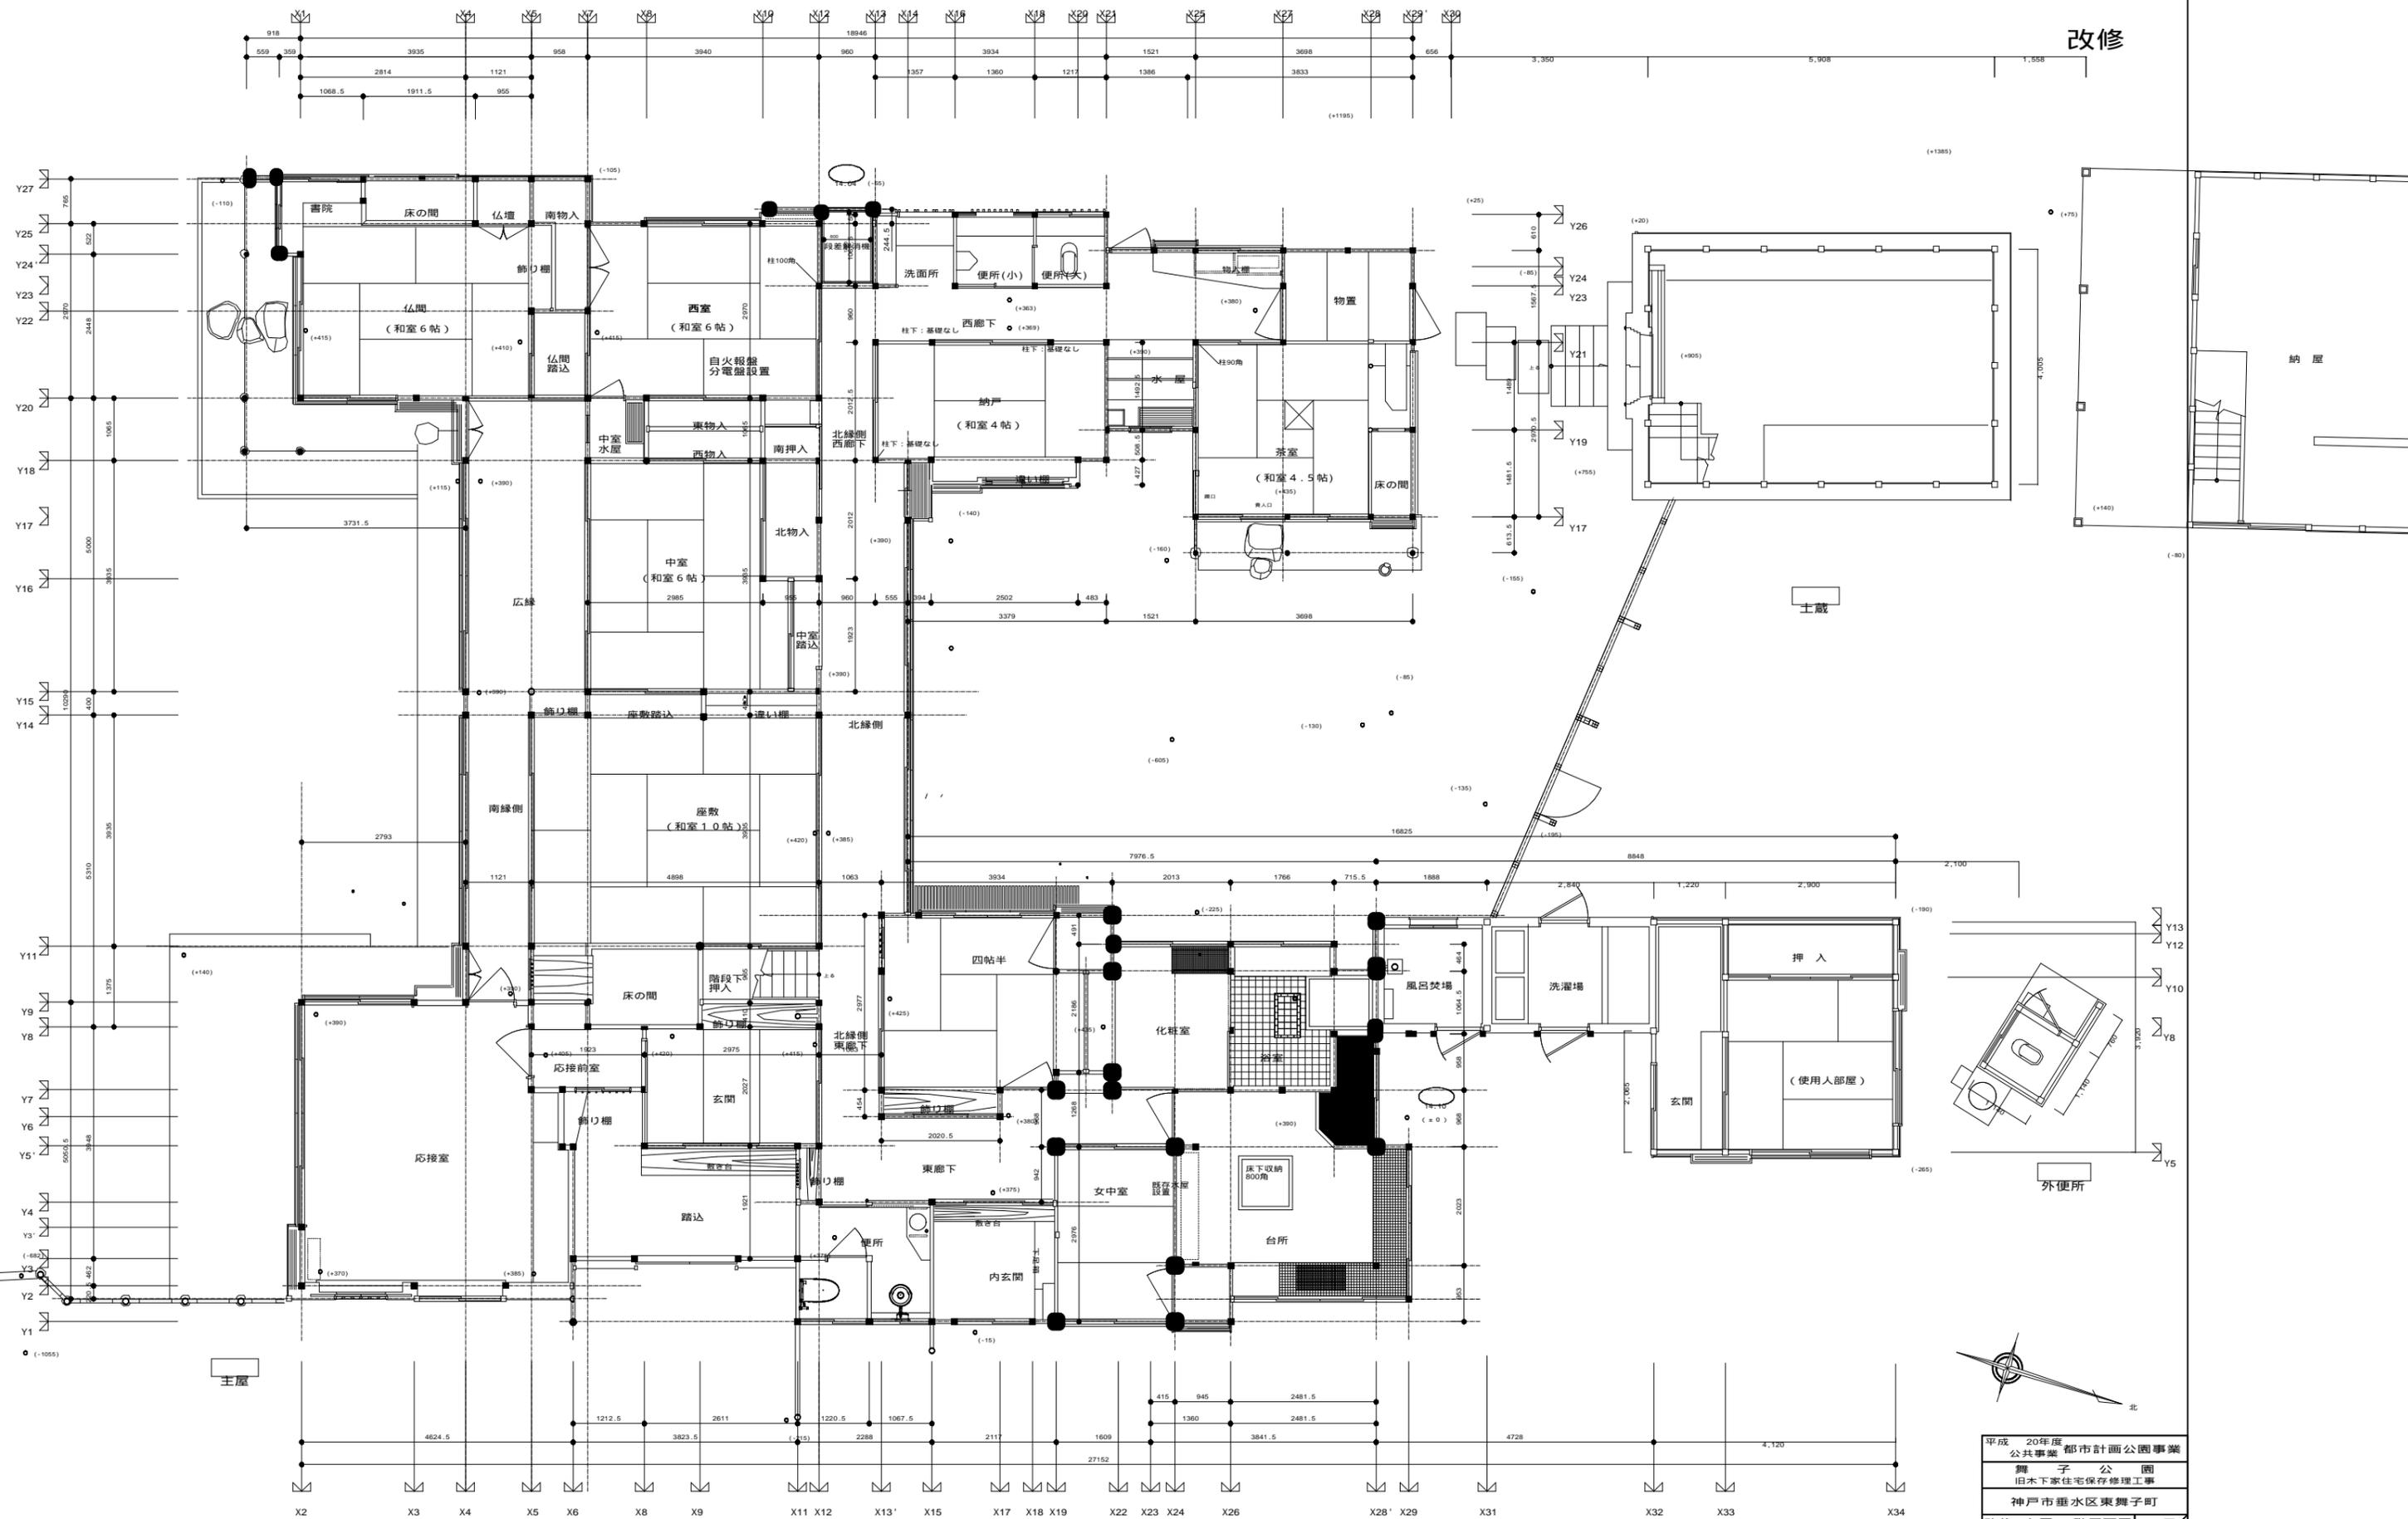

平成 20年度 公共事業 都市計画公園事業	
舞子公園 旧木下家住宅保存修理工事	
神戸市垂水区東舞子町	
改修 主屋 1階平面図 A[完成図]	8 要 全
縮尺 S = 1 : 50	A45
兵庫県	

特記事項
和室共通 畳新設

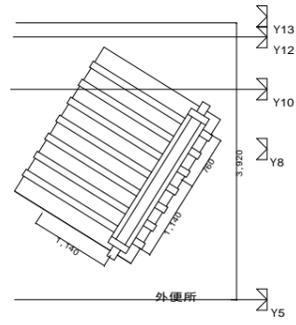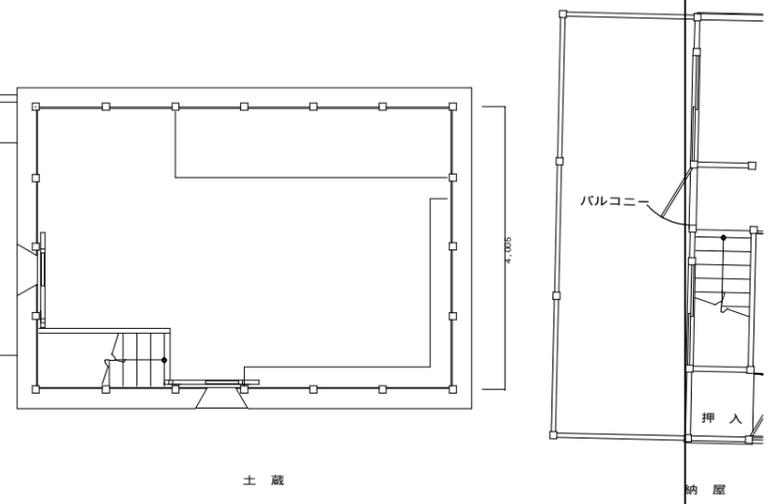
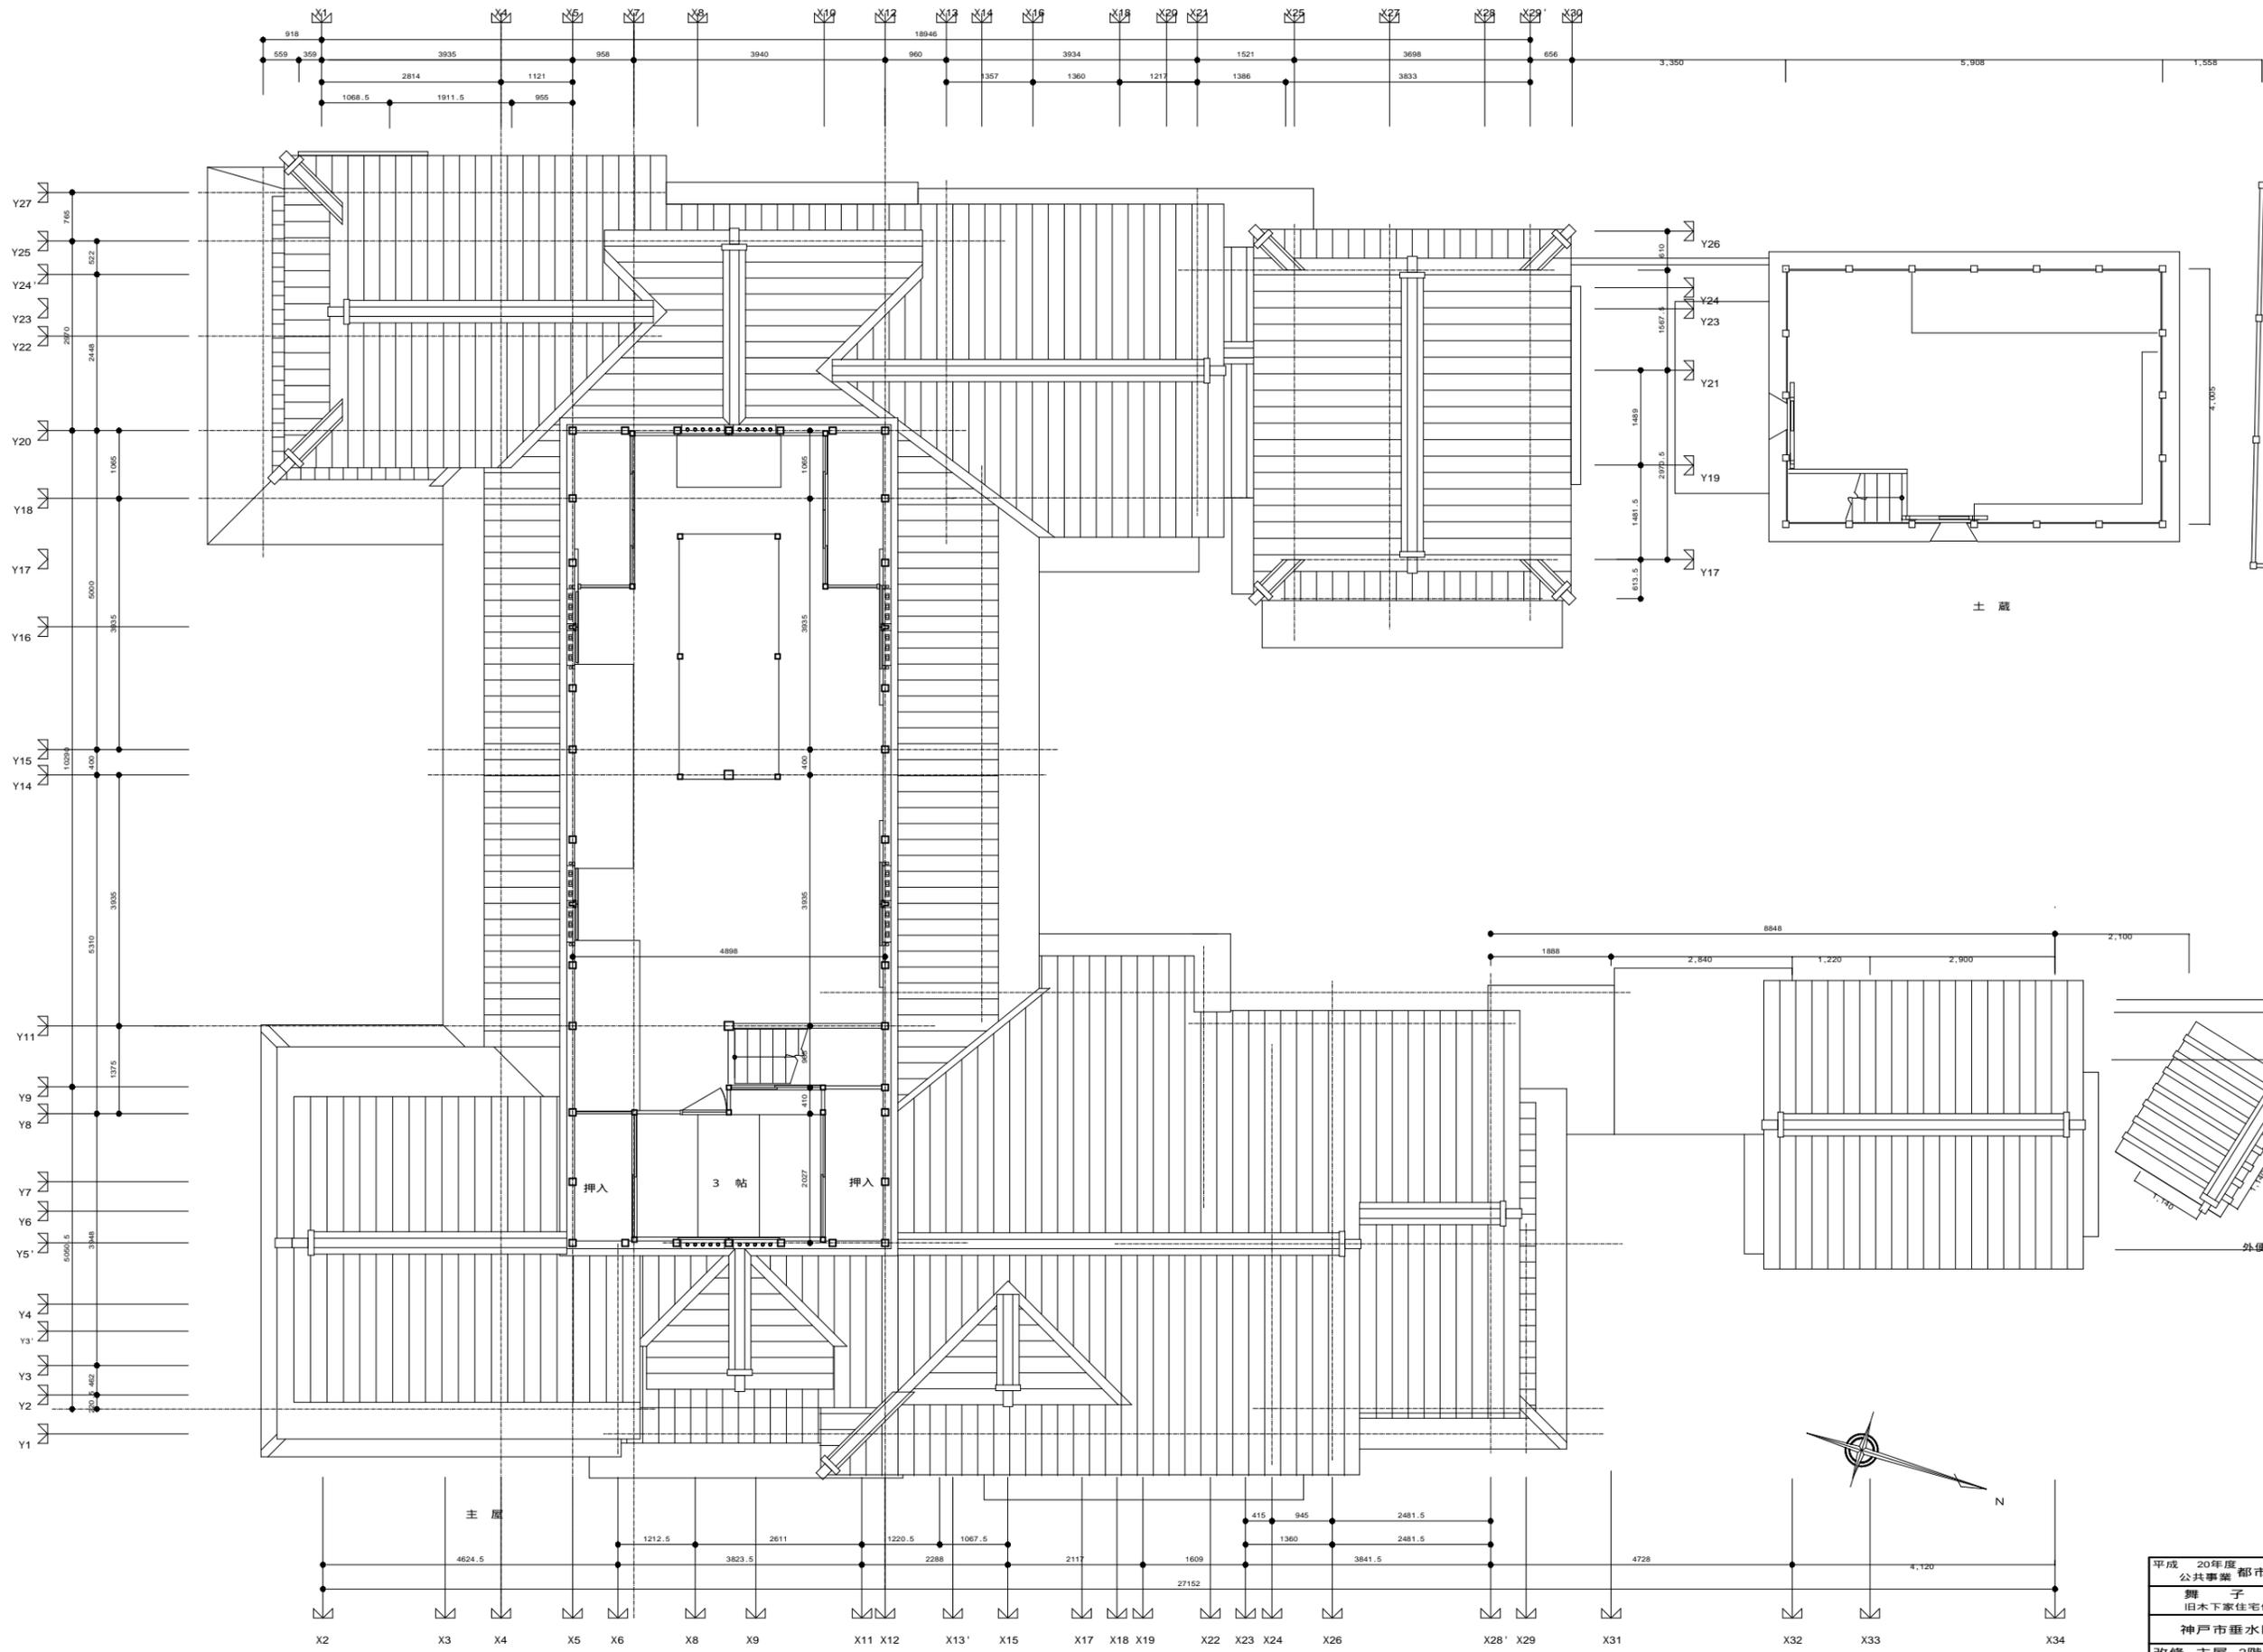


特記事項
和室共通 畳新設

平成 20年度 都市計画公園事業	
公共事業 舞子公園	
旧木下家住宅保存修理工事	
神戸市垂水区東舞子町	
改修 主屋 2階平面図 [完成図]	9 要 4全 A45
縮尺 S = 1 : 5 0	
兵庫 県	

エリアA : 外壁
 エリアB : 外壁
 エリアC : 風呂・焚火場外壁
 エリアD : 使用人部屋外壁

土塗り壁仕上げ
 色モルタル壁仕上げ
 既存杉板壁
 黄漆喰壁仕上げ
 腰板部分 杉板張り新設 (一部杉皮張り)



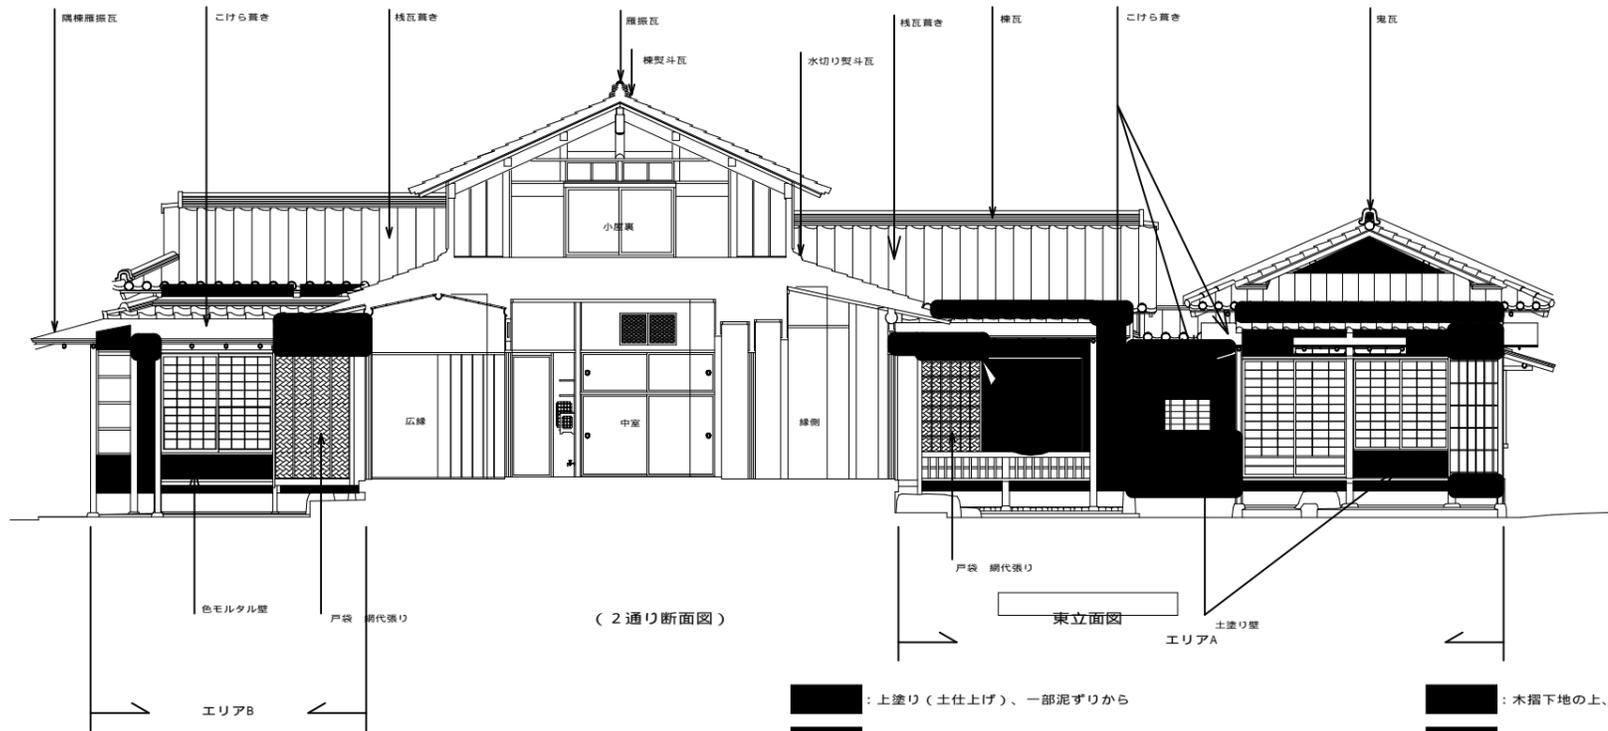
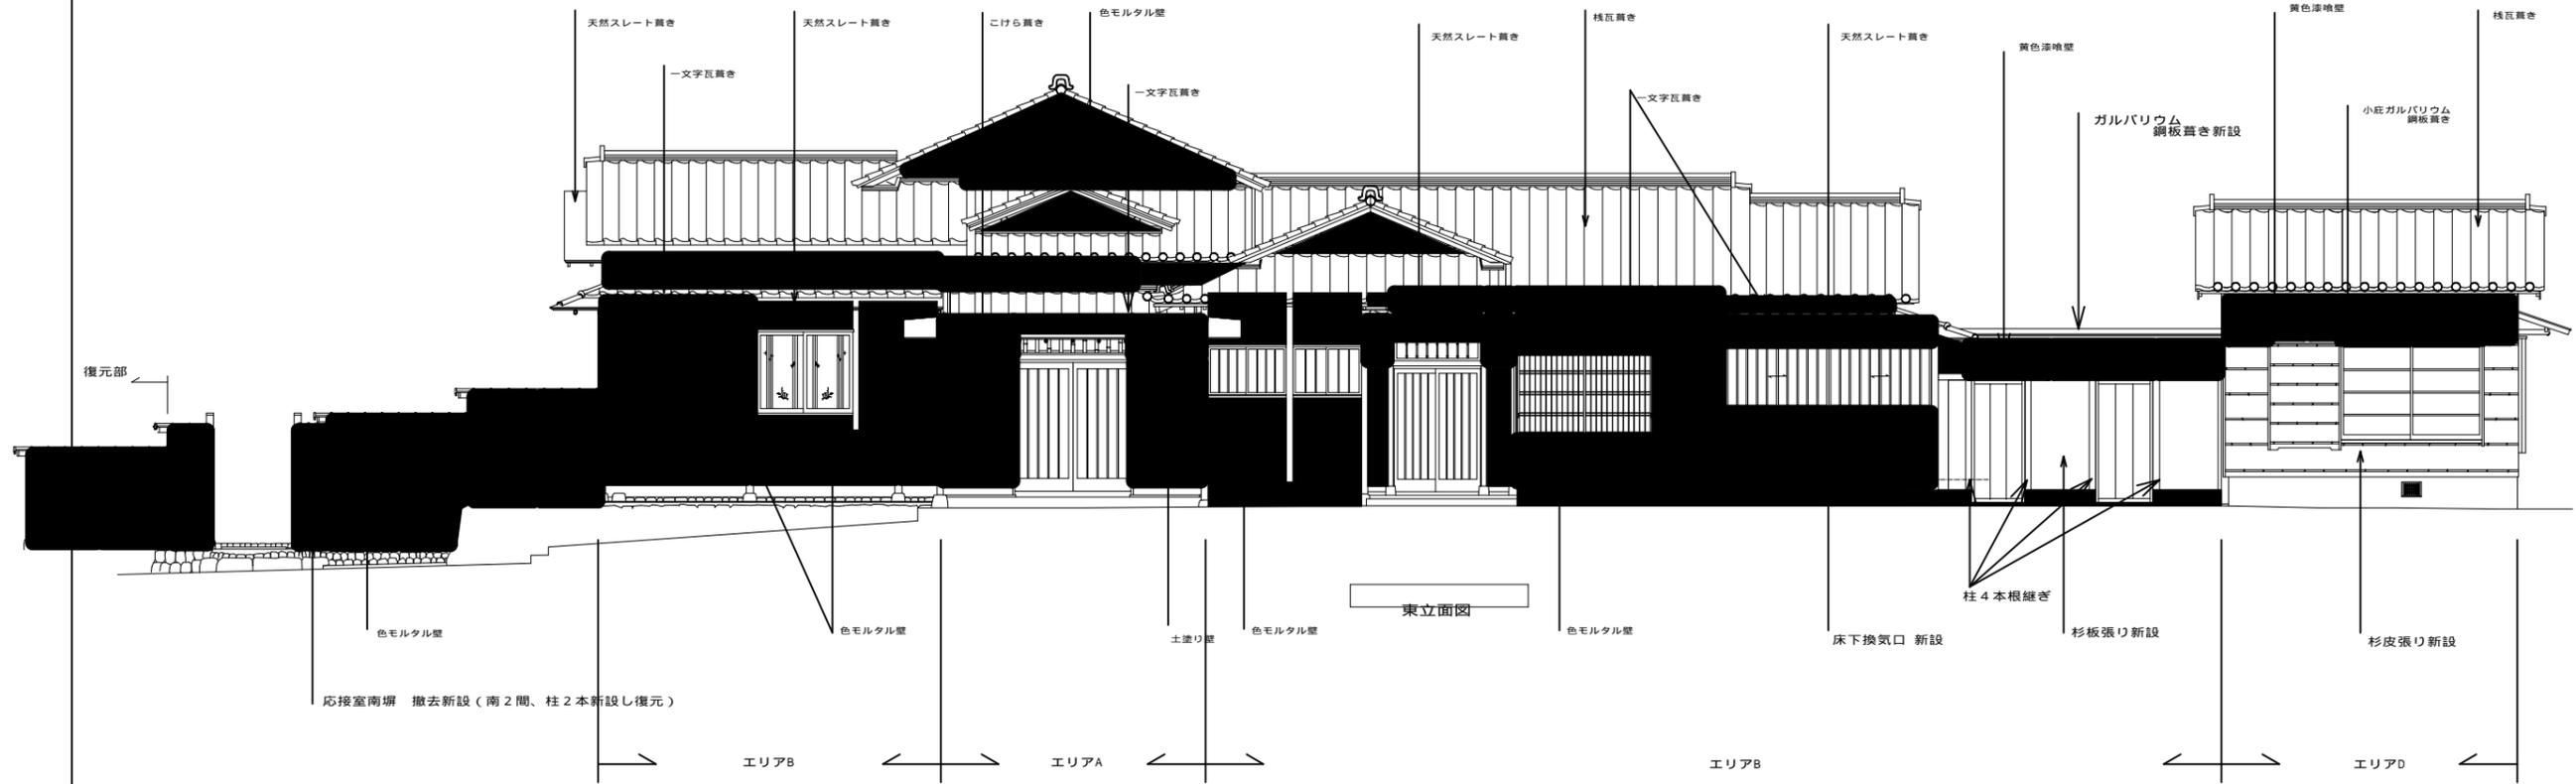


- : 上塗り(土仕上げ)、一部泥ずりから
- : 木摺下地の上、下塗り、泥ずり、麻布、中塗り、仕上げ(モルタル仕上げ)
- : 上塗り(モルタル仕上げ)
- : 上塗り(黄漆喰仕上げ)、一部下地から
- : 既存土下塗りの上、泥ずり、モルタル(モルタル仕上げ)
- : 巾木 モルタル刷毛引き
- : 巾木 玉砂利洗い出し

特記事項

平成 20年度 公共事業	都市計画公園事業
舞子公園 旧木下家住宅保存修理工事	
神戸市垂水区東舞子町	
改修 主屋 立面図(1) [完成図]	12 / 全 A45
縮尺 S = 1 : 50	
兵庫 県	



エリアA : 外壁 土塗り壁仕上げ
 エリアB : 外壁 色モルタル壁仕上げ
 エリアC : 風呂焚場外壁 既存杉板壁
 エリアD : 使用人部屋外壁 黄漆喰壁仕上げ
 腰板部分 杉板張り新設 (一部杉皮張り)

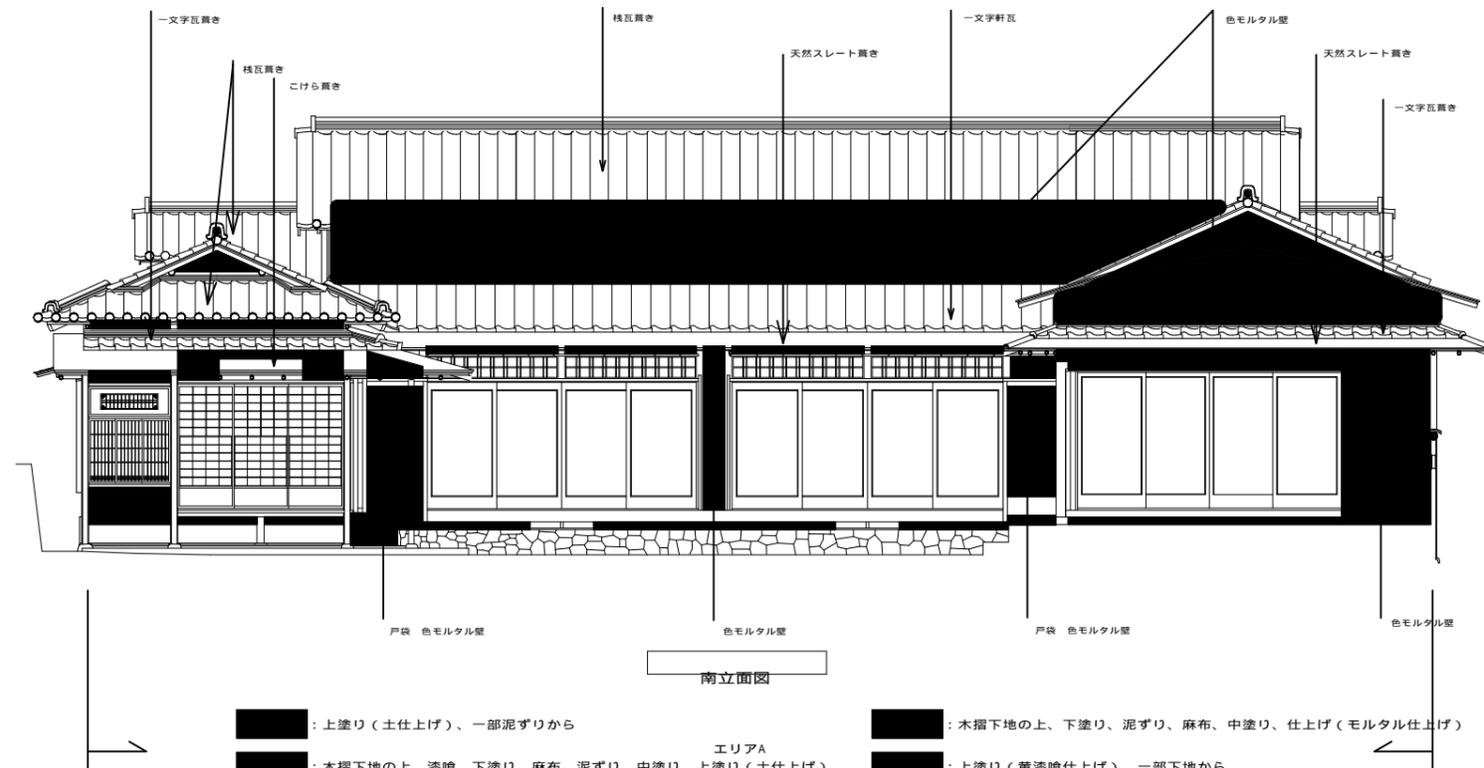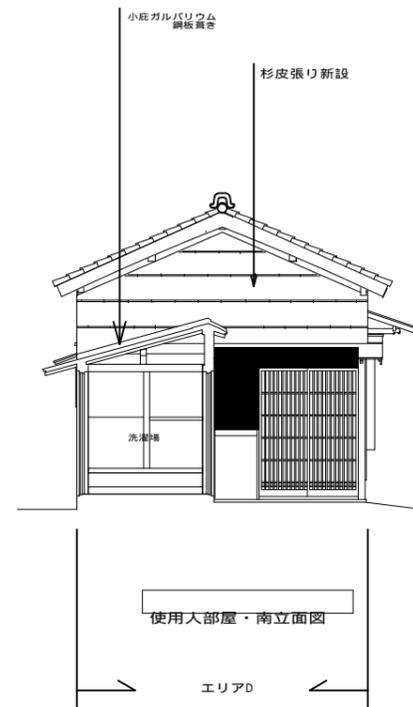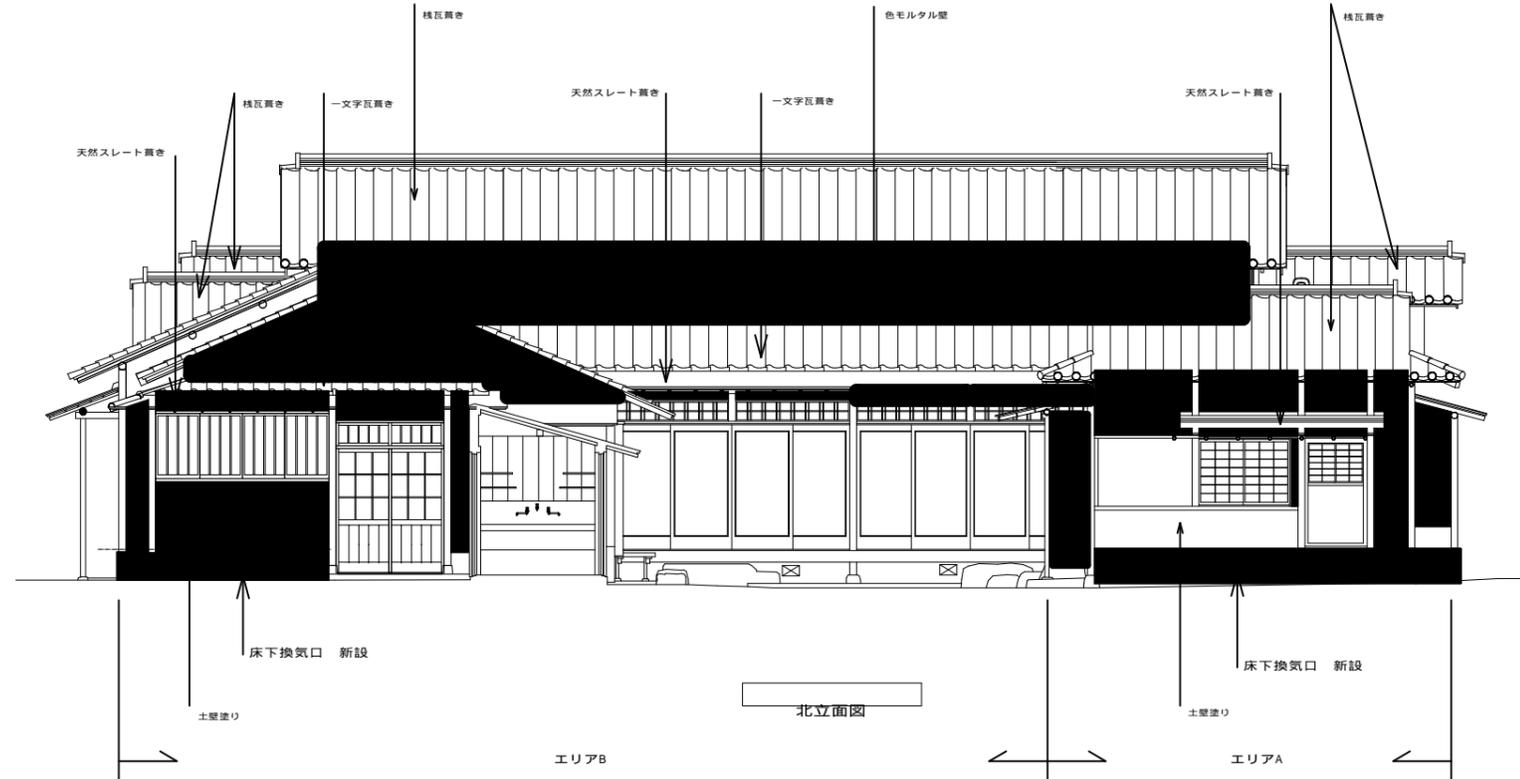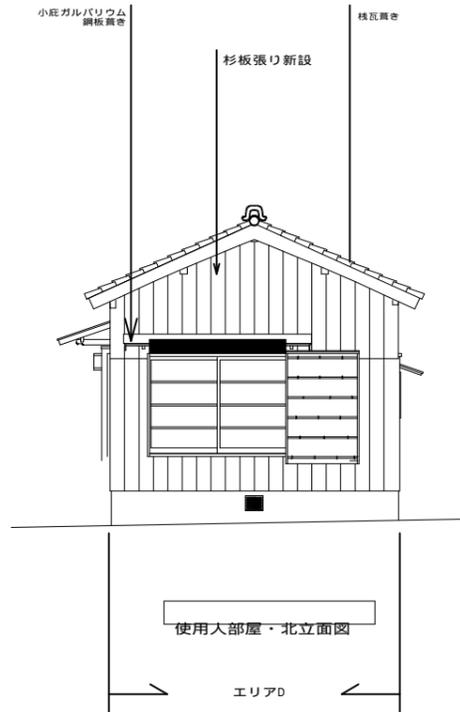

- : 上塗り(土仕上げ)、一部泥ずりから
- : 木摺下地の上、下塗り、漆喰、下塗り、麻布、泥ずり、中塗り、上塗り(土仕上げ)
- : 上塗り(モルタル仕上げ)
- : 既存土下塗りの上、泥ずり、モルタル(モルタル仕上げ)
- : 木摺下地の上、下塗り、泥ずり、麻布、中塗り、仕上げ(モルタル仕上げ)
- : 上塗り(黄漆喰仕上げ)、一部下地から
- : 巾木 モルタル刷毛引き
- : 巾木 玉砂利洗い出し


特記事項

平成 20年度 公共事業 都市計画公園事業	
舞子公園 旧木下家住宅保存修理工事	
神戸市垂水区東舞子町	
改修 主屋 立面図(2) [完成図]	13 / 全 A45
縮尺 S = 1 : 50	
兵庫 県	

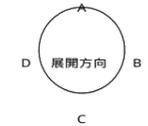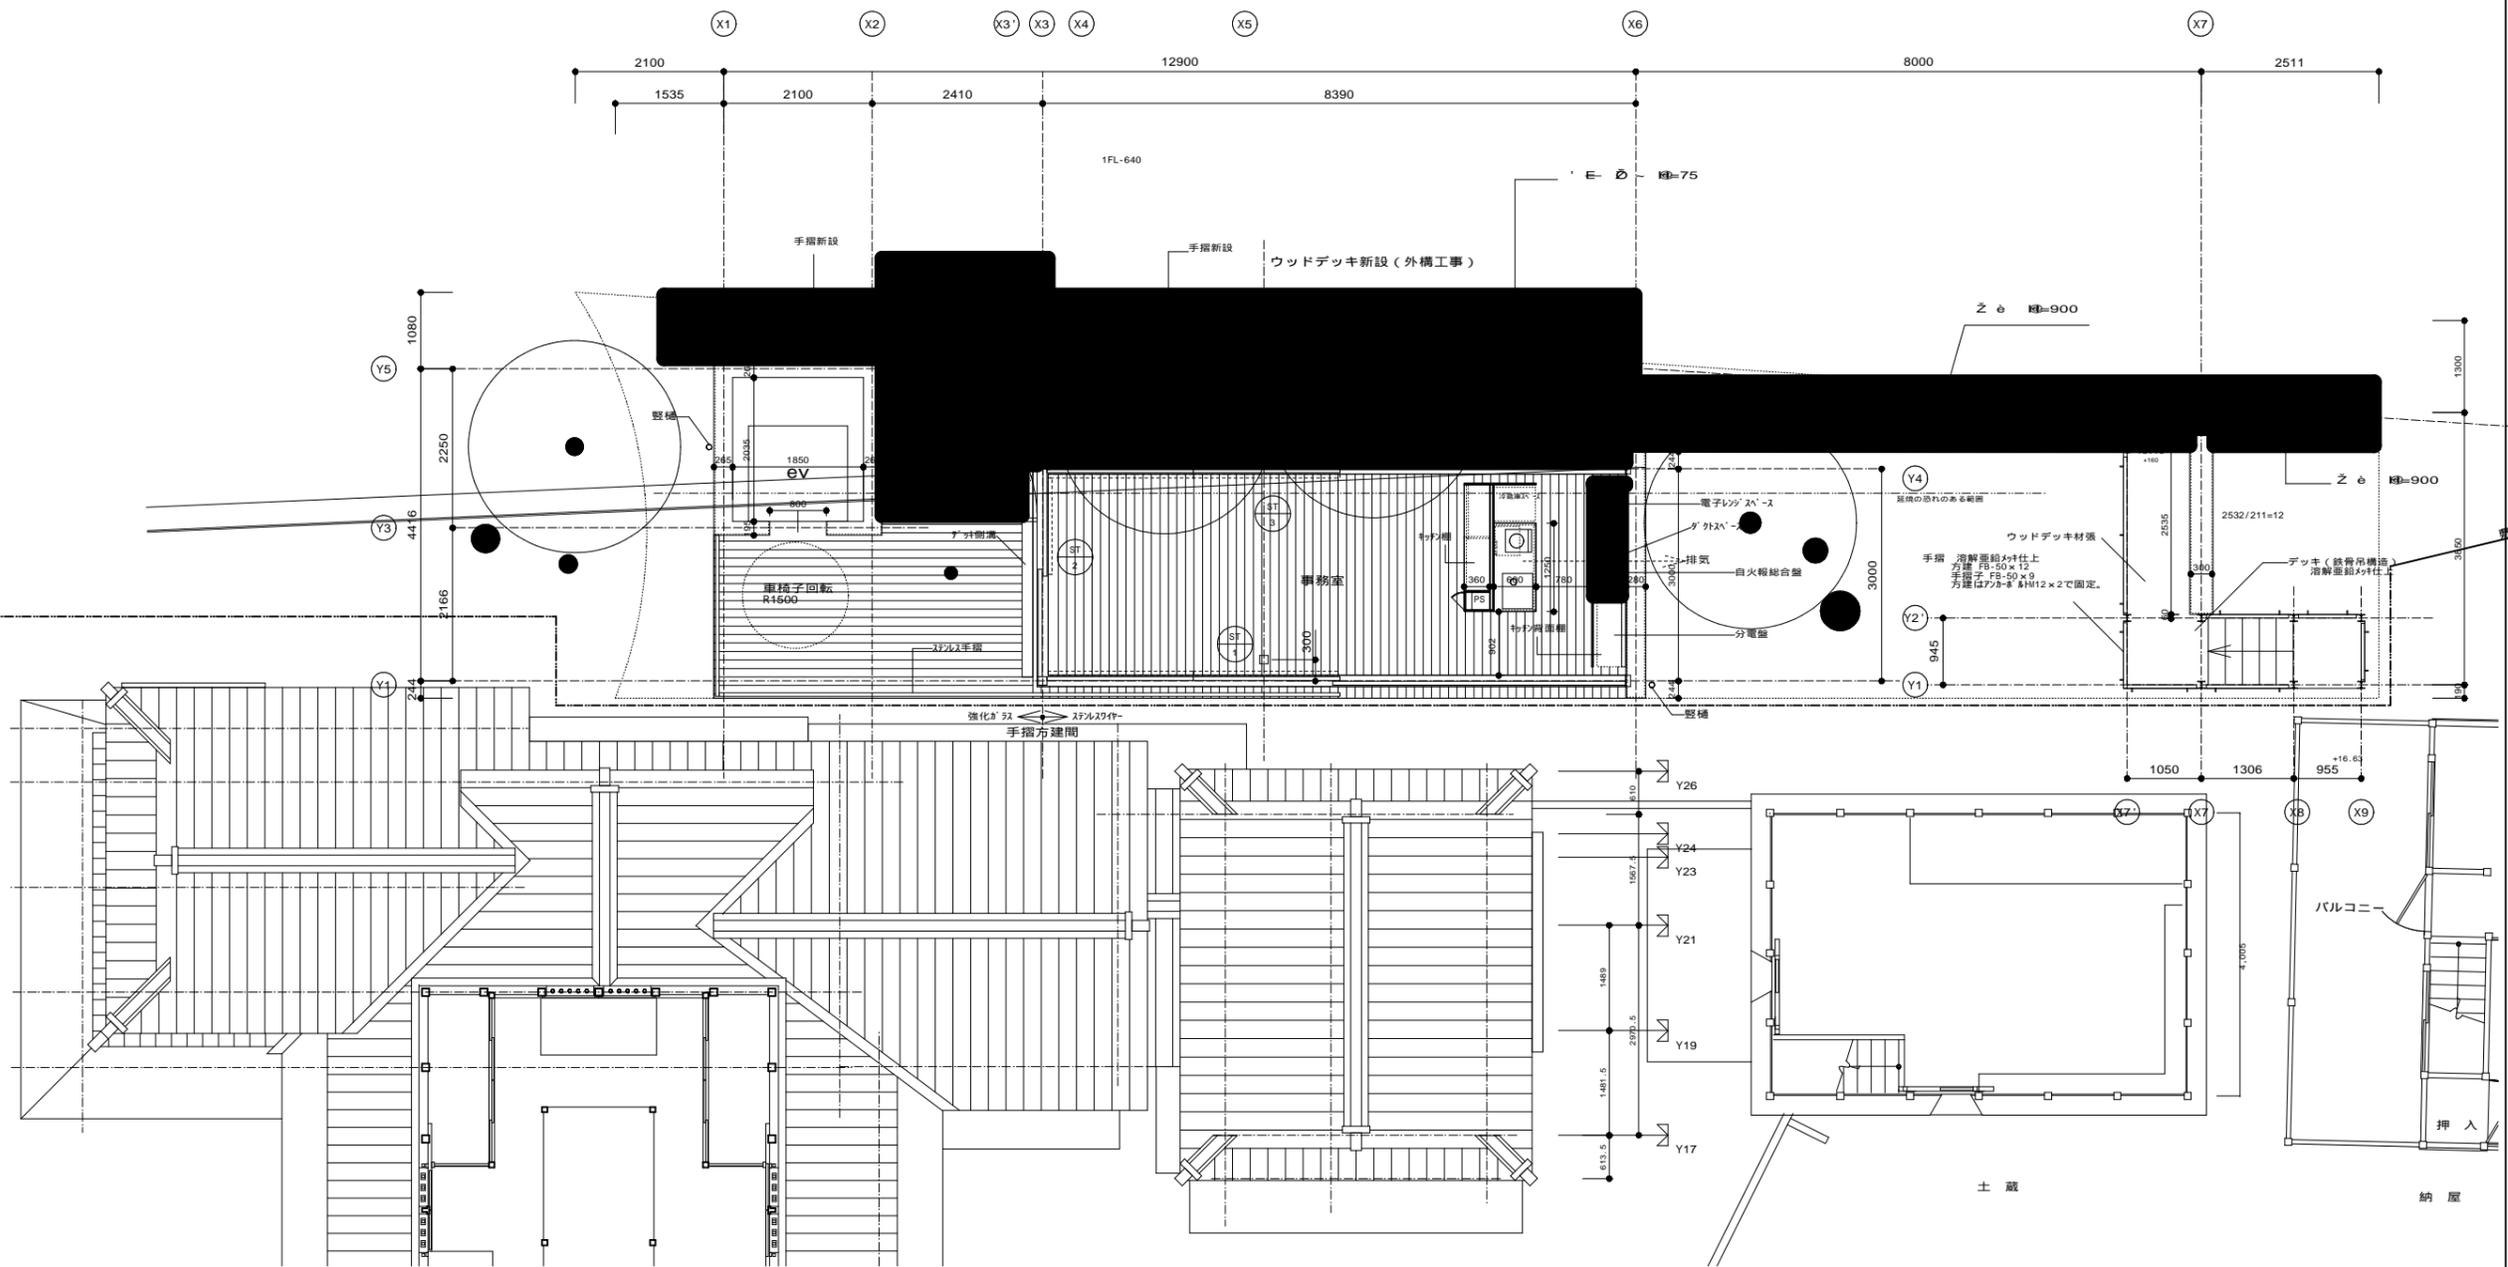


平成 20年度	都市計画公園事業
公共事業	舞子公園
	旧木下家住宅保存修理工事
神戸市垂水区東舞子町	
管理棟 1階平面図	6 要
[完成図]	全
縮尺 S = 1 : 50	K14
兵庫 県	


特記事項

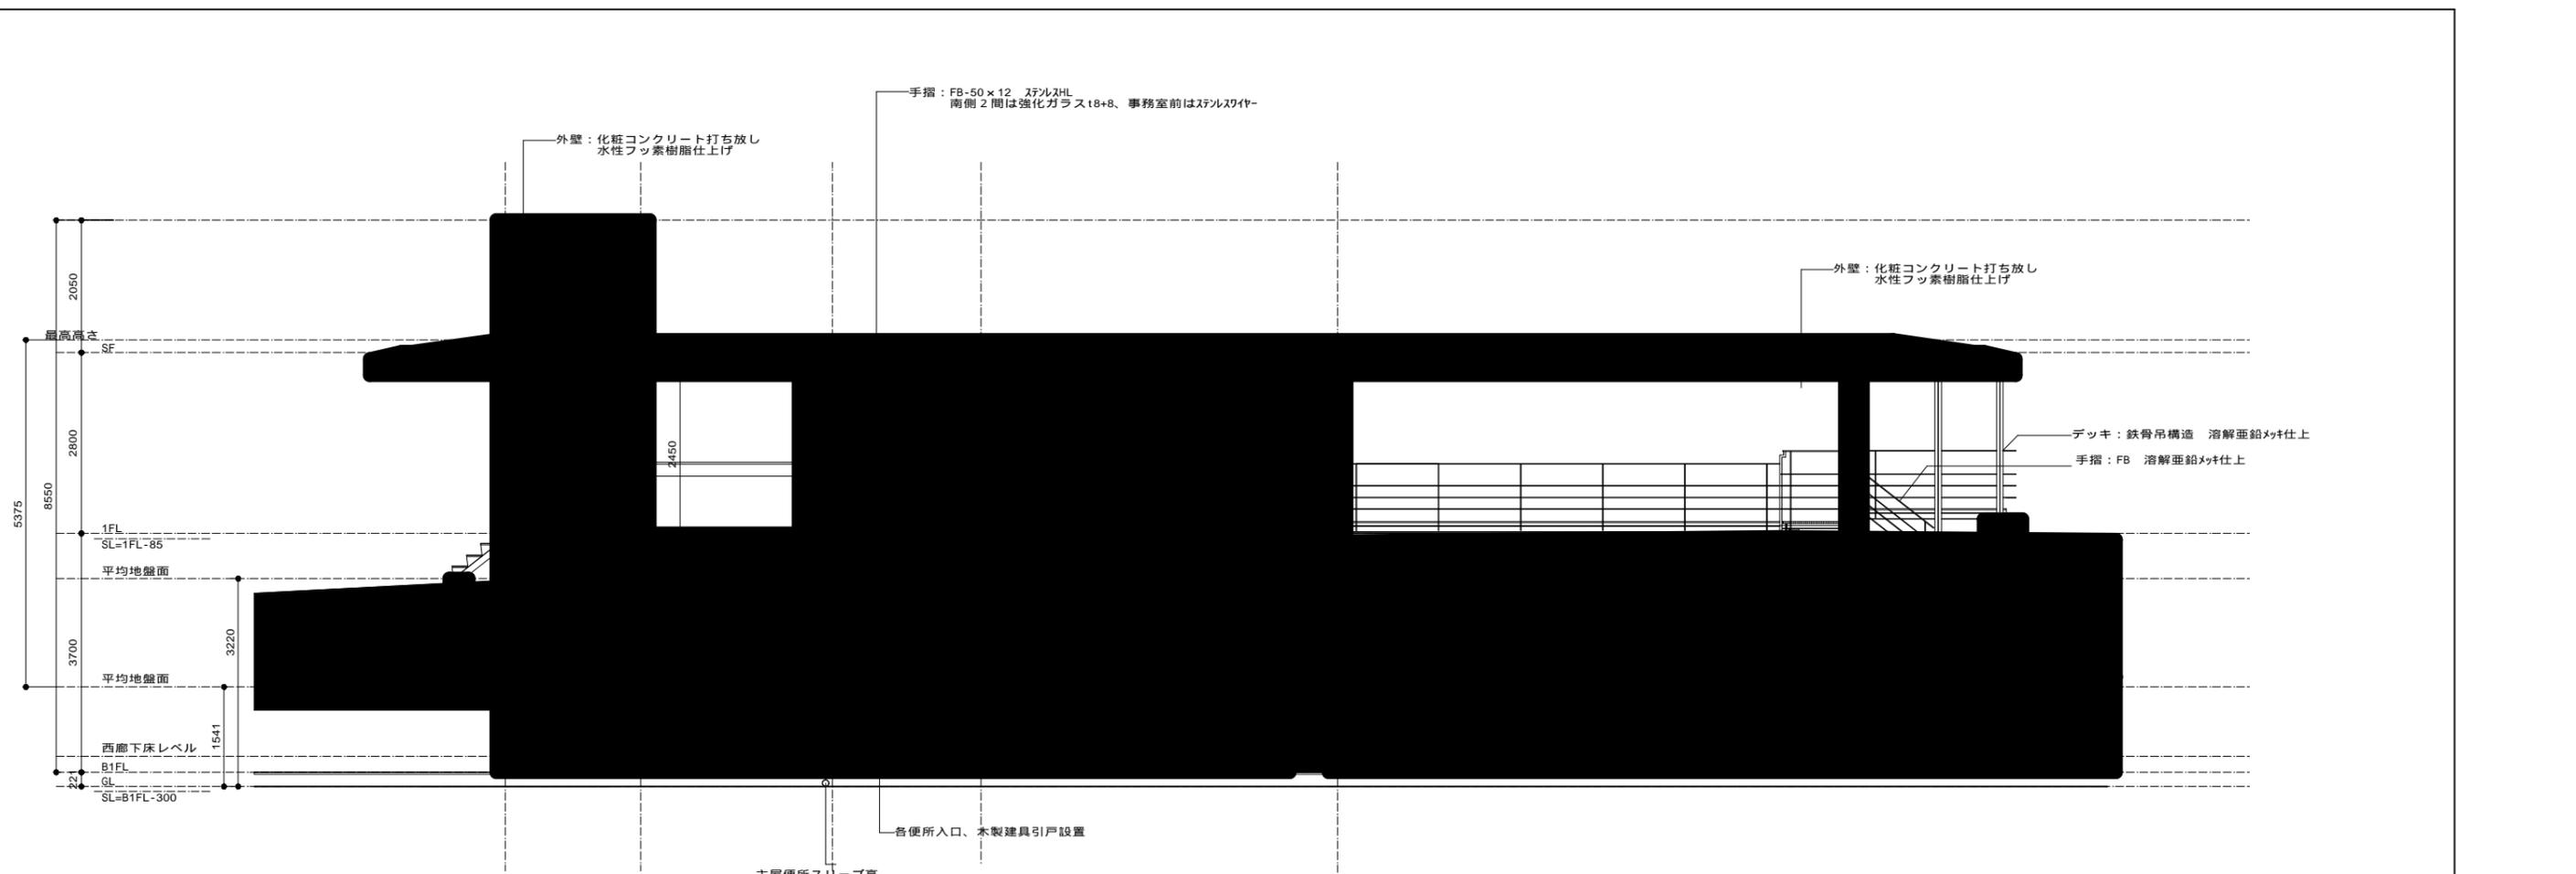

東立面図

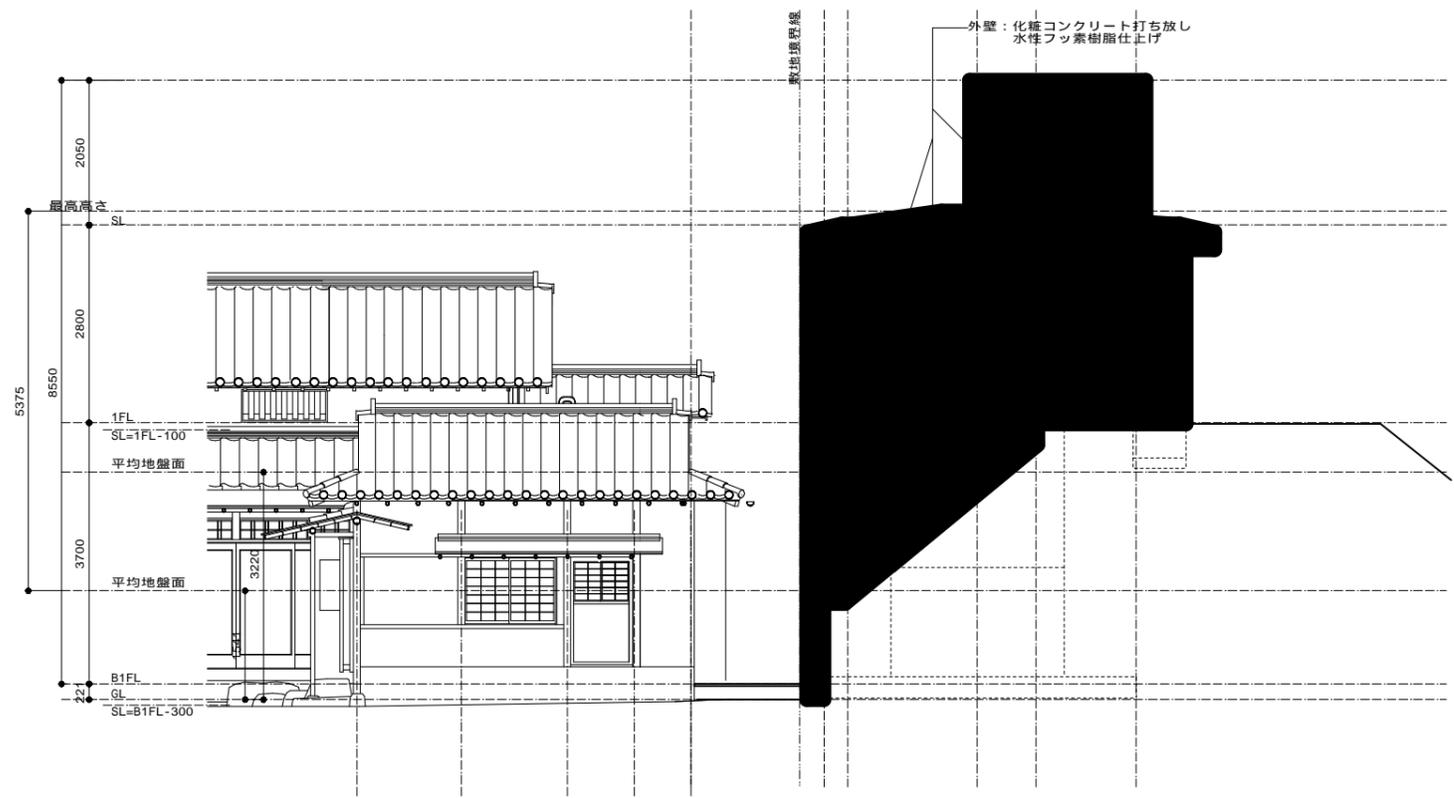


北立面図

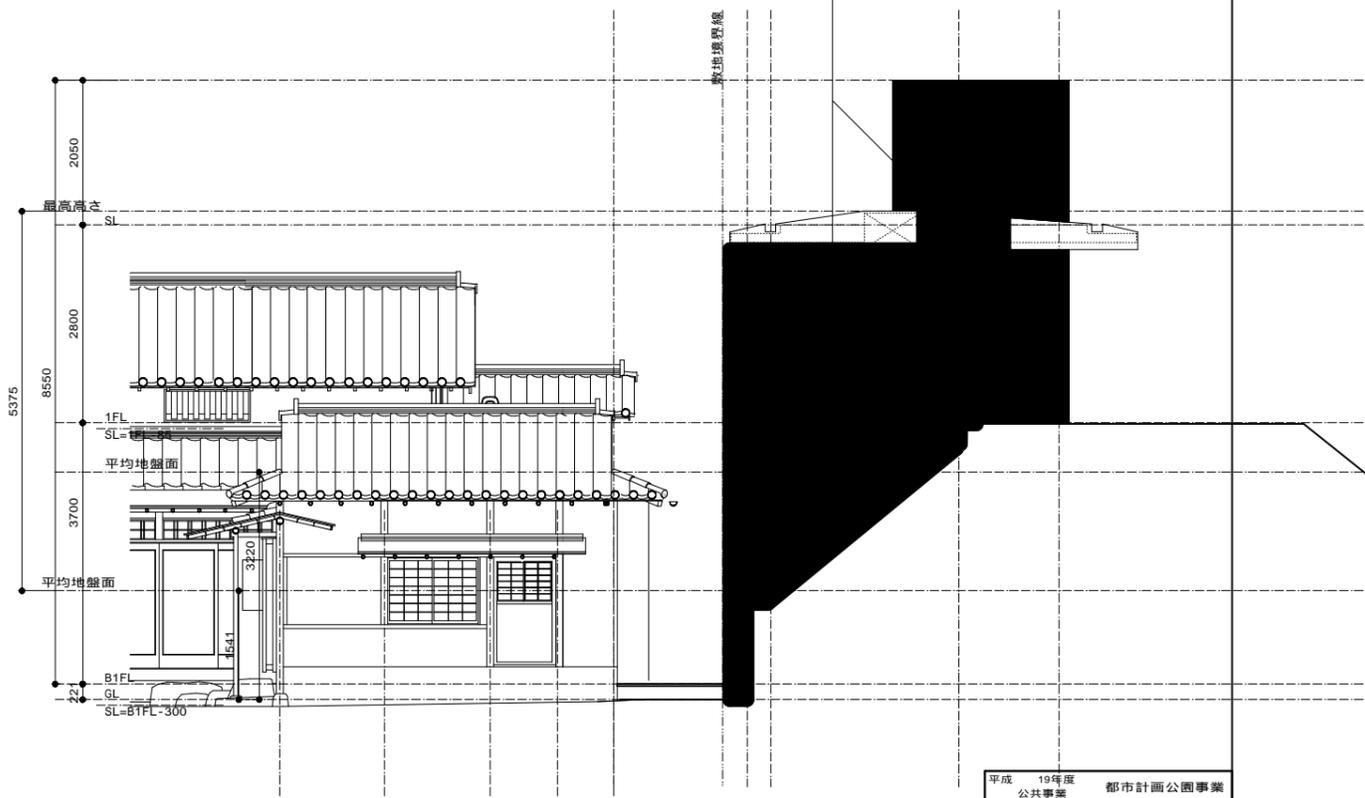


北立面図

特記事項

平成 19年度	都市計画公園事業	舞子公園	旧木下家住宅保存修理工事
神戸市垂水区東舞子町			
管理棟 立面図 1	8	要	全
[完成図]			
縮尺 S = 1 : 100			K14
兵庫県			
一級建築士大臣登録第279131号 尾瀬精司			

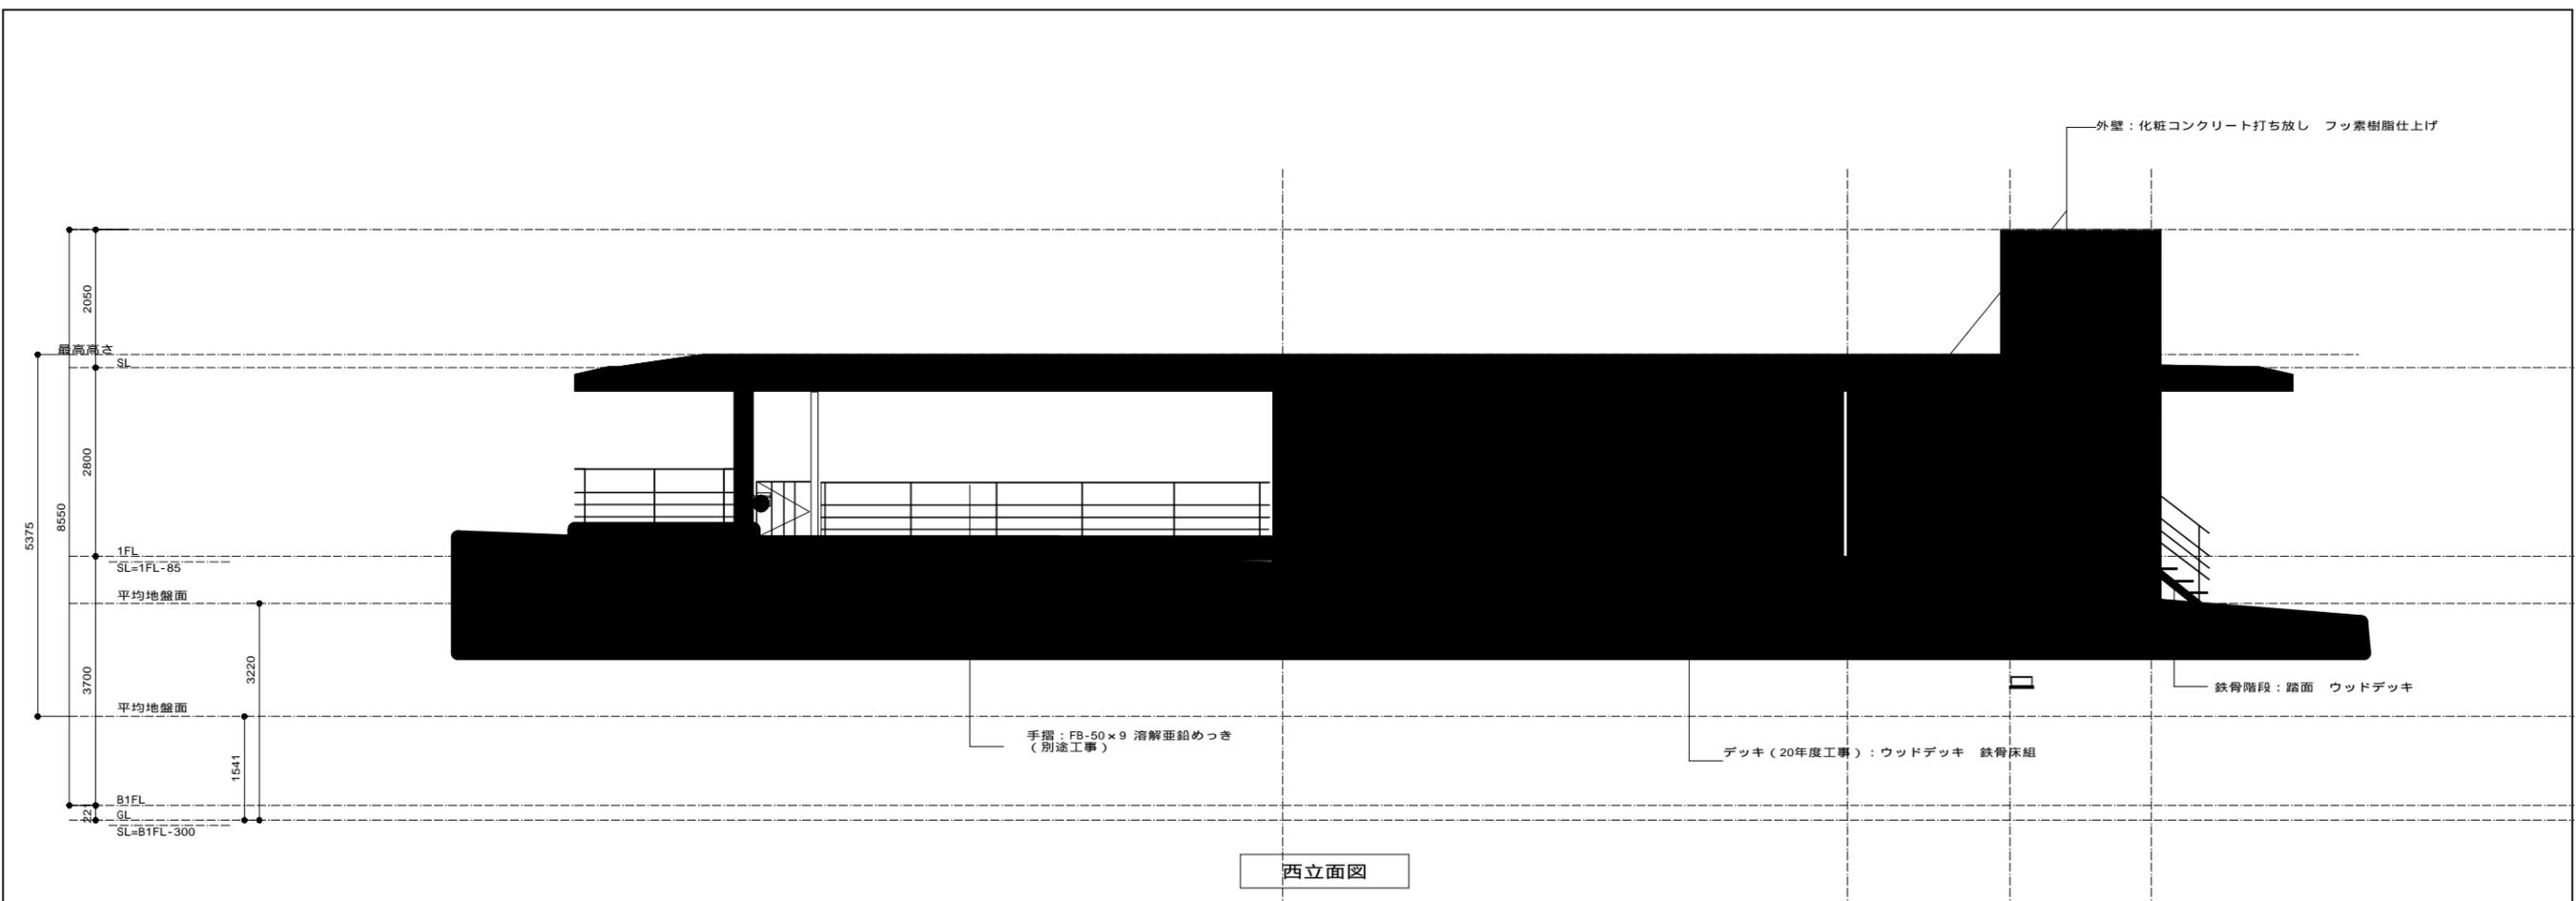

西立面図

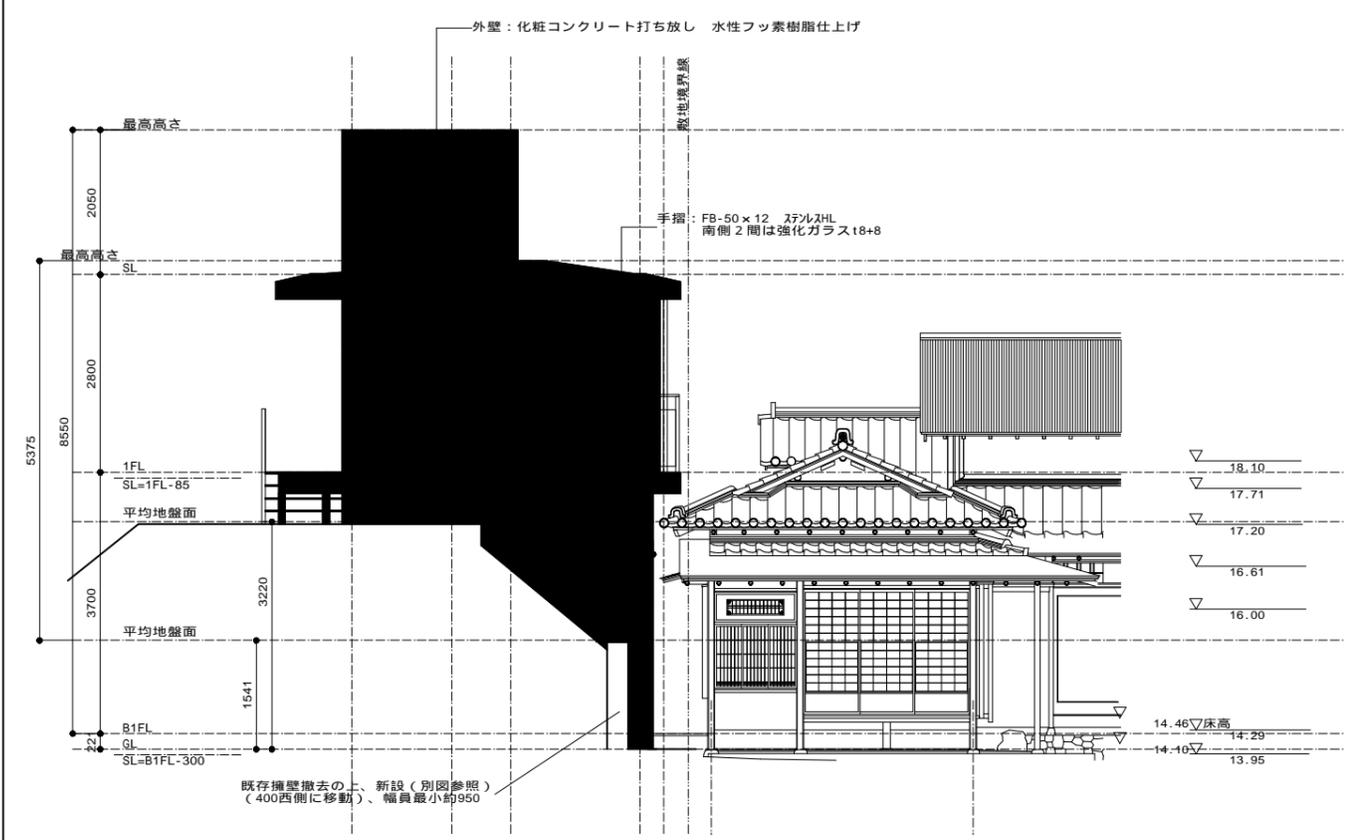

南立面図

特記事項

平成 19年度	都市計画公園事業	
公共事業	舞子公園	
	旧木下家住宅保存修理工事	
神戸市垂水区東舞子町		
管理棟 立面図2		9/全
[完成図]		K14
縮尺 S = 1 : 100		
兵庫 県		